

Archivado: Martes 2 de diciembre de 2025 2:38:49 PM
De: [Medina, Steven](#)
Enviado: Miércoles 26 de noviembre de 2025 1:03:45 PM
Para: bchen@aqmd.gov
Cc: [Haley, William \(Bill\)](#)
Asunto: Ref.: Orden de Depuración Estipulada del Caso No. 6177-4 - Actualización sobre la Perforación del Pozo
Importancia: Normal
Sensibilidad: Ninguna
Adjuntos: [Image.png](#); [2025 CCLF GCCS Expan Master Plan_Proposed LFG Extraction Well and Temp Probe Map_2025-11-26.pdf](#);

[REMITENTE EXTERNO: Tenga precaución con los enlaces/adjuntos]

Todos,

Según la Condición 15(c) de la Orden Estipulada, a continuación se encuentra el resumen actualizado de la construcción para el Proyecto del Plan Maestro de Ampliación de GCCS 2025 del Vertedero de Chiquita Canyon.

Este resumen se está presentando antes porque no se instalarán pozos de extracción vertical de LFG ni sondas de temperatura del 27 al 28 de noviembre de 2025 debido al feriado del Día de Acción de Gracias.

Del 24/11/2025 al 28/11/2025, Chiquita completó la instalación de cero (0) pozos de extracción vertical de LFG. La cantidad total de pozos verticales de extracción de LFG instalados desde el 6 de diciembre de 2023 (la fecha de inicio de la Expansión Maestra de GCCS) hasta hoy es de trescientos quince (315).

Del 24/11/2025 al 28/11/2025, Chiquita completó la instalación de cero (0) sondas de temperatura. La cantidad total de sondas de temperatura instaladas desde el 26 de febrero de 2024 cuatro: (la fecha de inicio de las instalaciones de sondas de temperatura) hasta hoy es de treinta y nueve (39).

Los pozos y las sondas de temperatura programados para perforación durante la semana del 01/12/2025 al 05/12/2025 son los siguientes (sujeto a cambios):

Plataforma (Secuencia): CV-2573, CV-2574, CV-2575

Plataforma de Sondas de Temperatura (Boart Longyear): La perforación de las sondas de temperatura actualmente está retenida debido a la perforación en curso de un pozo de Extracción de Vapores del Suelo (SVE). La perforación de las sondas de temperatura retomará después de que se complete y se instalen los pozos de SVE.

STEVEN Rubén Medina, **E.I.T.**

Personal Profesional

SCS Engineers

3900 Kilroy Airport Way, Suite 300

Long Beach, CA 90806


858-204-4342 (c)

SMedina@scsengineers.com

Dirigidos por el Éxito de los Clientes

www.scsengineers.com

Imagen

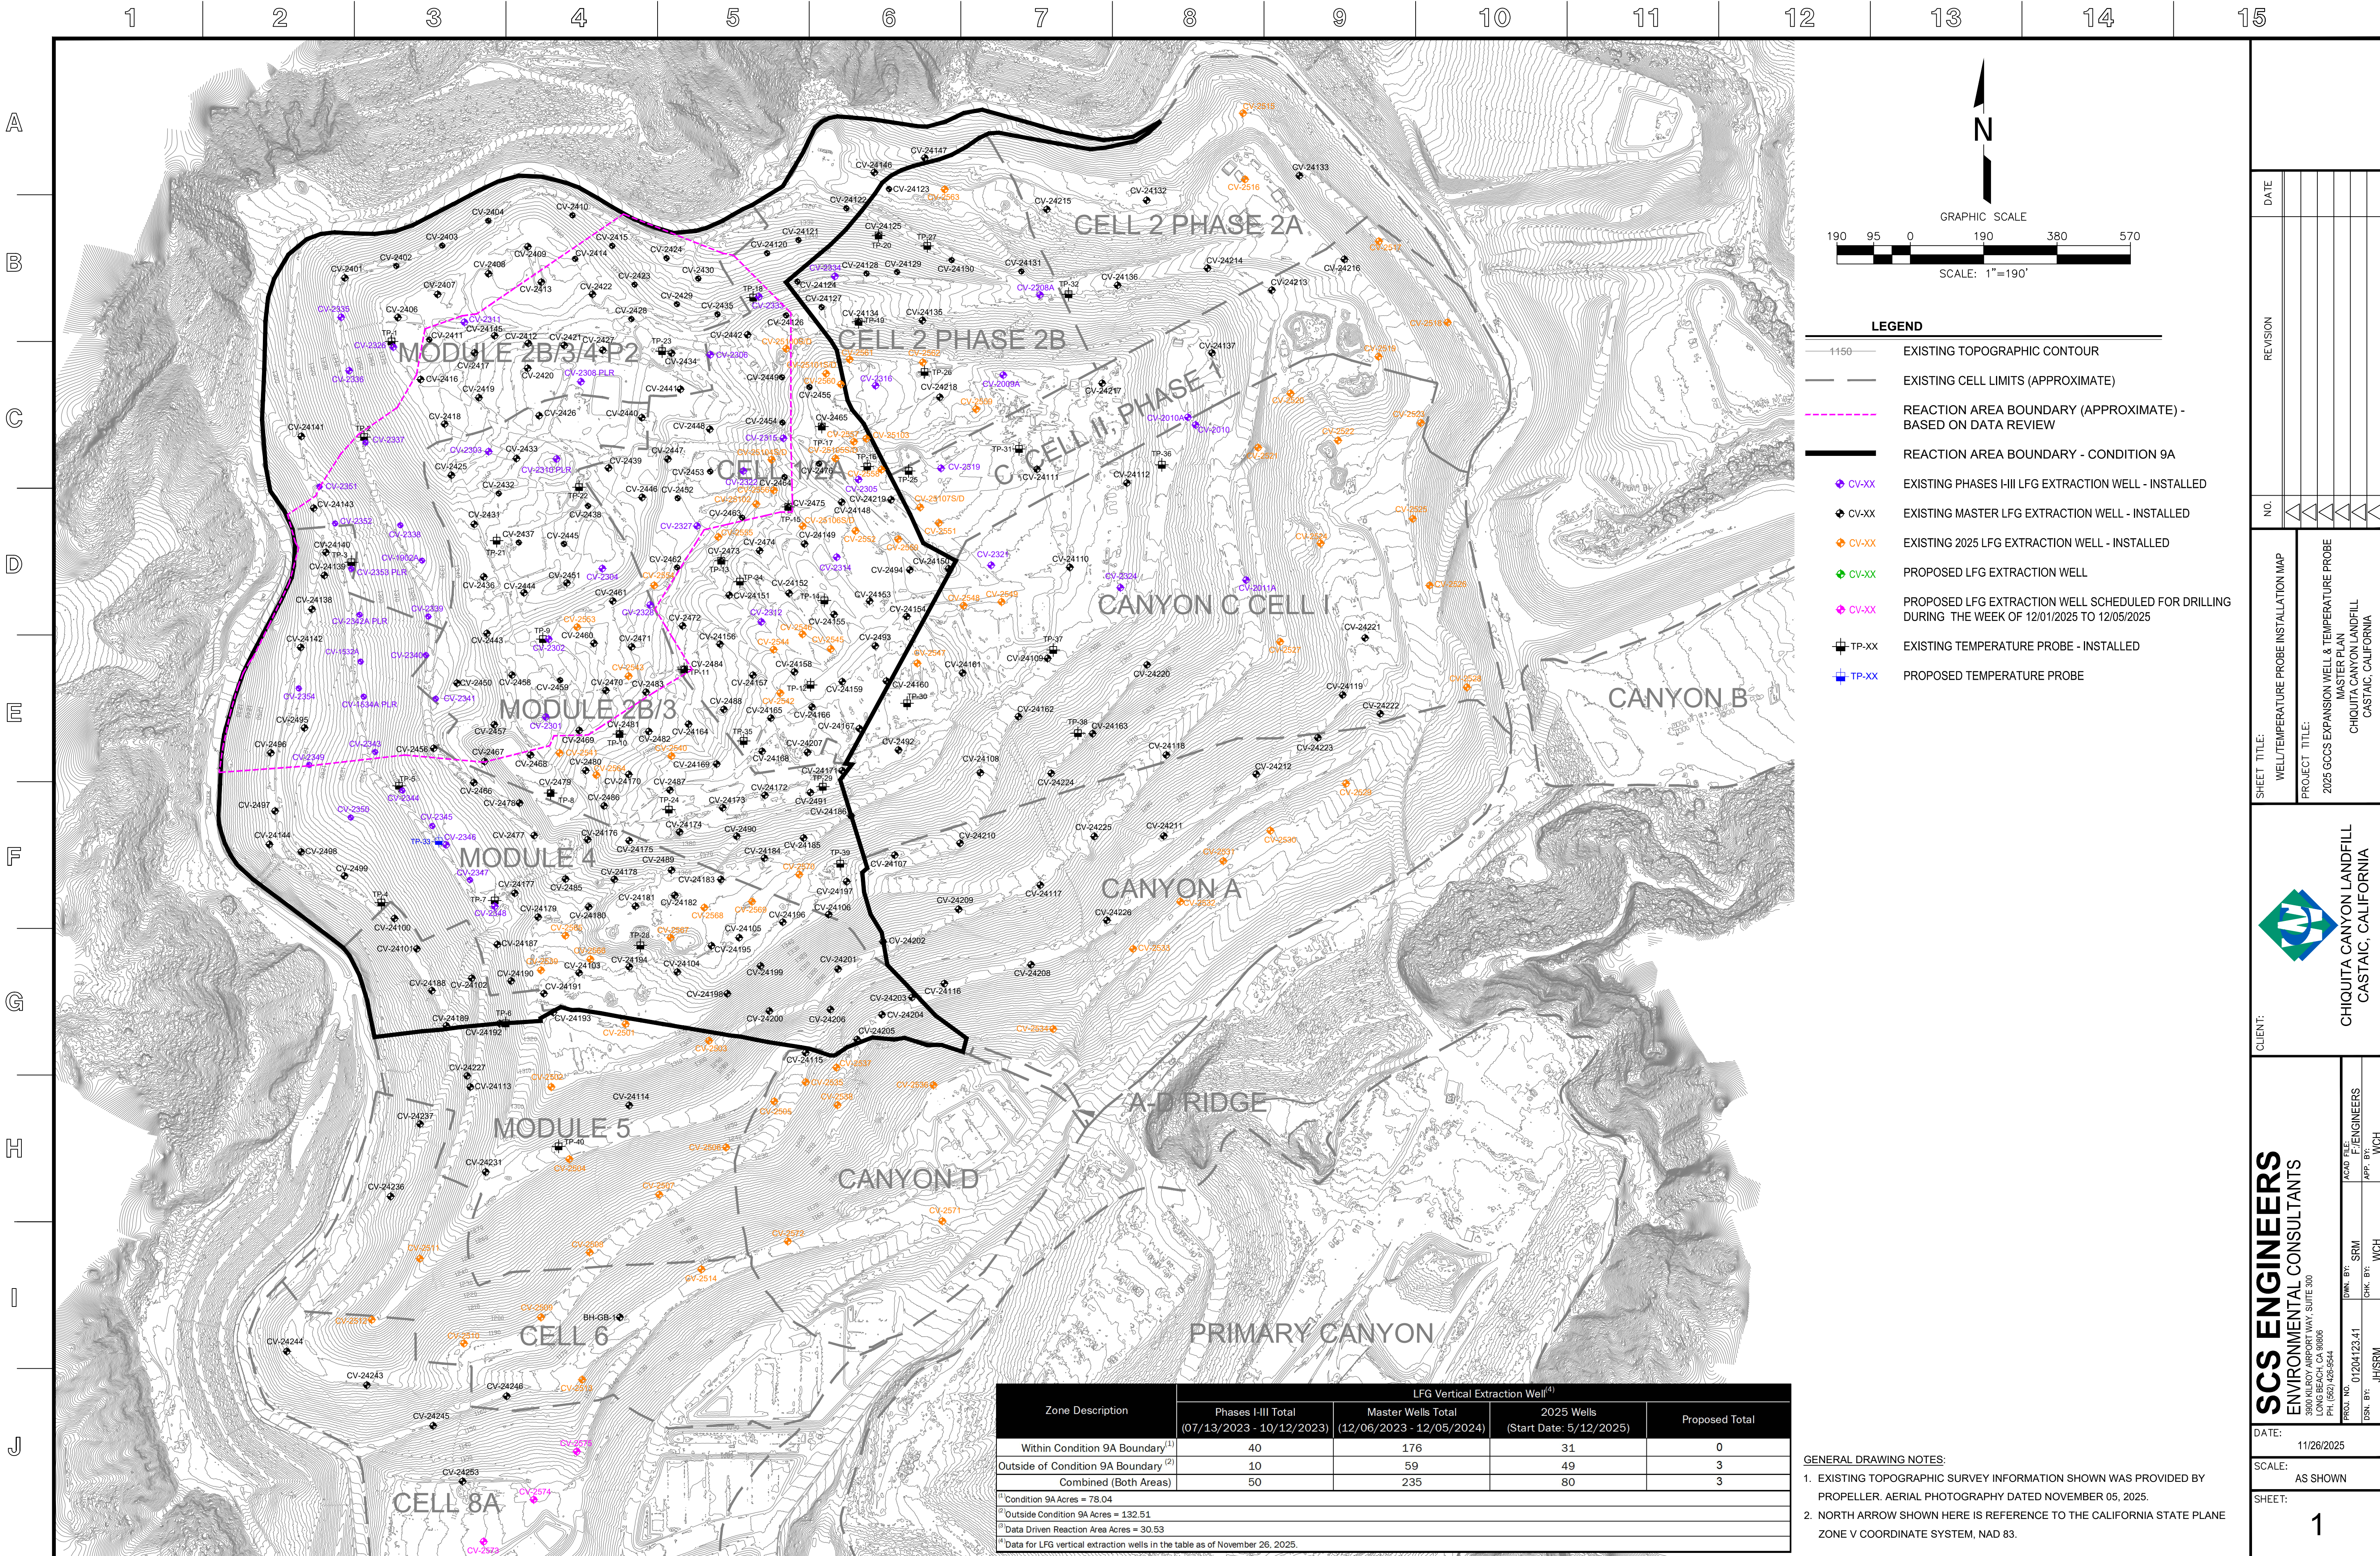

Zone Description	LFG Vertical Extraction Well ⁽⁴⁾			
	Phases I-III Total (07/13/2023 - 10/12/2023)	Master Wells Total (12/06/2023 - 12/05/2024)	2025 Wells (Start Date: 5/12/2025)	Proposed Total
Within Condition 9A Boundary ⁽¹⁾	40	176	31	0
Outside of Condition 9A Boundary ⁽²⁾	10	59	49	3
Combined (Both Areas)	50	235	80	3

⁽¹⁾ Condition 9A Acres = 78.04

⁽²⁾ Outside Condition 9A Acres = 132.51

⁽³⁾ Data Driven Reaction Area Acres = 30.53

⁽⁴⁾ Data for LFG vertical extraction wells in the table as of November 26, 2025.

GENERAL DRAWING NOTES:

1. EXISTING TOPOGRAPHIC SURVEY INFORMATION SHOWN WAS PROVIDED BY PROPELLER. AERIAL PHOTOGRAPHY DATED NOVEMBER 05, 2025.

2. NORTH ARROW SHOWN HERE IS REFERENCE TO THE CALIFORNIA STATE PLANE ZONE V COORDINATE SYSTEM, NAD 83.

DATE: 11/26/2025

SCALE: AS SHOWN

SHEET: 1