

Archivado: Jueves 11 de diciembre de 2025 4:14:45 PM
De: [Kate Logan](#)
Enviado: Viernes 5 de diciembre de 2025 10:54:06 AM
Para: KGork@ph.lacounty.gov
Cc: Thalhamer, Todd@CalRecycle
Asunto: Vertedero de Chiquita Canyon - Cubierta Geosintética - Medida de Mitigación 4.1
Importancia: Normal
Sensibilidad: Ninguna
Adjuntos: [4050 2025-12-05 Milestone 2B Chiquita Canyon LF Isopach_November 2025.pdf](#); [2025-11-14 Figure 1 EVOH Location-Layout1 \(2\).pdf](#); [CCLF Reaction Area _Reactive Wells_2025-12-05.pdf](#);

[REMITENTE EXTERNO: Tenga precaución con los enlaces/adjuntos]

A continuación se encuentra la actualización de Chiquita de la semana sobre el estado de la instalación de la cubierta de EVOH/HDPE geomembrana de 60-mil en el Vertedero de Chiquita Canyon, conforme a la Medida de Mitigación 4.1 de la Orden de Cumplimiento de la LEA emitida el 1 de mayo de 2025.

Al 28 de noviembre de 2025, D&E, en nombre de Chiquita, ha instalado aproximadamente 716,077 pies cuadrados de cubierta de geomembrana de EVOH/HDPE de 60 milésimas de pulgada, marrón. Condiciones de lluvia durante la semana del 22 de noviembre de 2025 y el feriado federal (Acción de Gracias) no permitieron que se despliegue aún más la cubierta de geomembrana de EVOH/HDPE. Chiquita retomó el uso de las calles de acceso instaladas sobre áreas de cubierta de EVOH/HDPE de 60 milésimas de pulgada y estará agregando más piedra para completar la instalación de esas calles de acceso. Se realizaron otras reparaciones y detalles en los paneles existentes, que incluyen fabricar bases, parches, soldaduras por extrusión y volver a realizar costuras, según la necesidad. Chiquita también continuó preparando el Segmento 3 para el despliegue de la cubierta de geomembrana de EVOH/HDPE, que incluye instalar infraestructura de tuberías adicional. Chiquita experimentó otras demoras durante la semana del 1 de diciembre de 2025 como resultado de las condiciones climáticas húmedas en el sitio. D&E retomará el despliegue de la cubierta de geomembrana de EVOH/HDPE el 8 de diciembre de 2025.



El mapa del sitio adjunto muestra la extensión aproximada de la cubierta de geomembrana instalada al viernes 28 de noviembre de 2025, como también la cubierta de geomembrana descrita en el anteproyecto del plan de trabajo revisado para la extensión del área de la cubierta de geomembrana presentado a la LEA, a la US EPA y al DTSC el 3 de octubre de 2025. También se adjuntan a esta entrega el mapa isopáquico mensual de noviembre de 2025 y una figura que identifica los pozos que muestran indicios de reacción al 28 de noviembre de 2025. Debido a limitaciones técnicas, actualmente no podemos crear una figura que incluya todos estos datos.

Gracias,

Kate Logan
Gerente Sénior de Proyectos de Reparaciones
Vertedero de Chiquita Canyon
29201 Henry Mayo Dr.
Castaic, CA 91384
(celular) (346) 807-5547
Kate.Logan@WasteConnections.com



Chiquita Canyon Landfill - Isopach

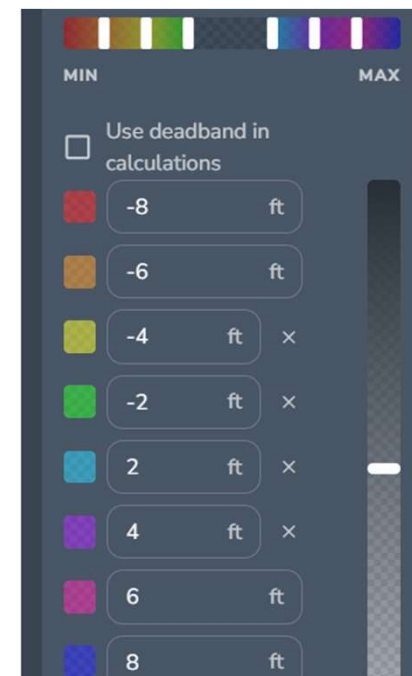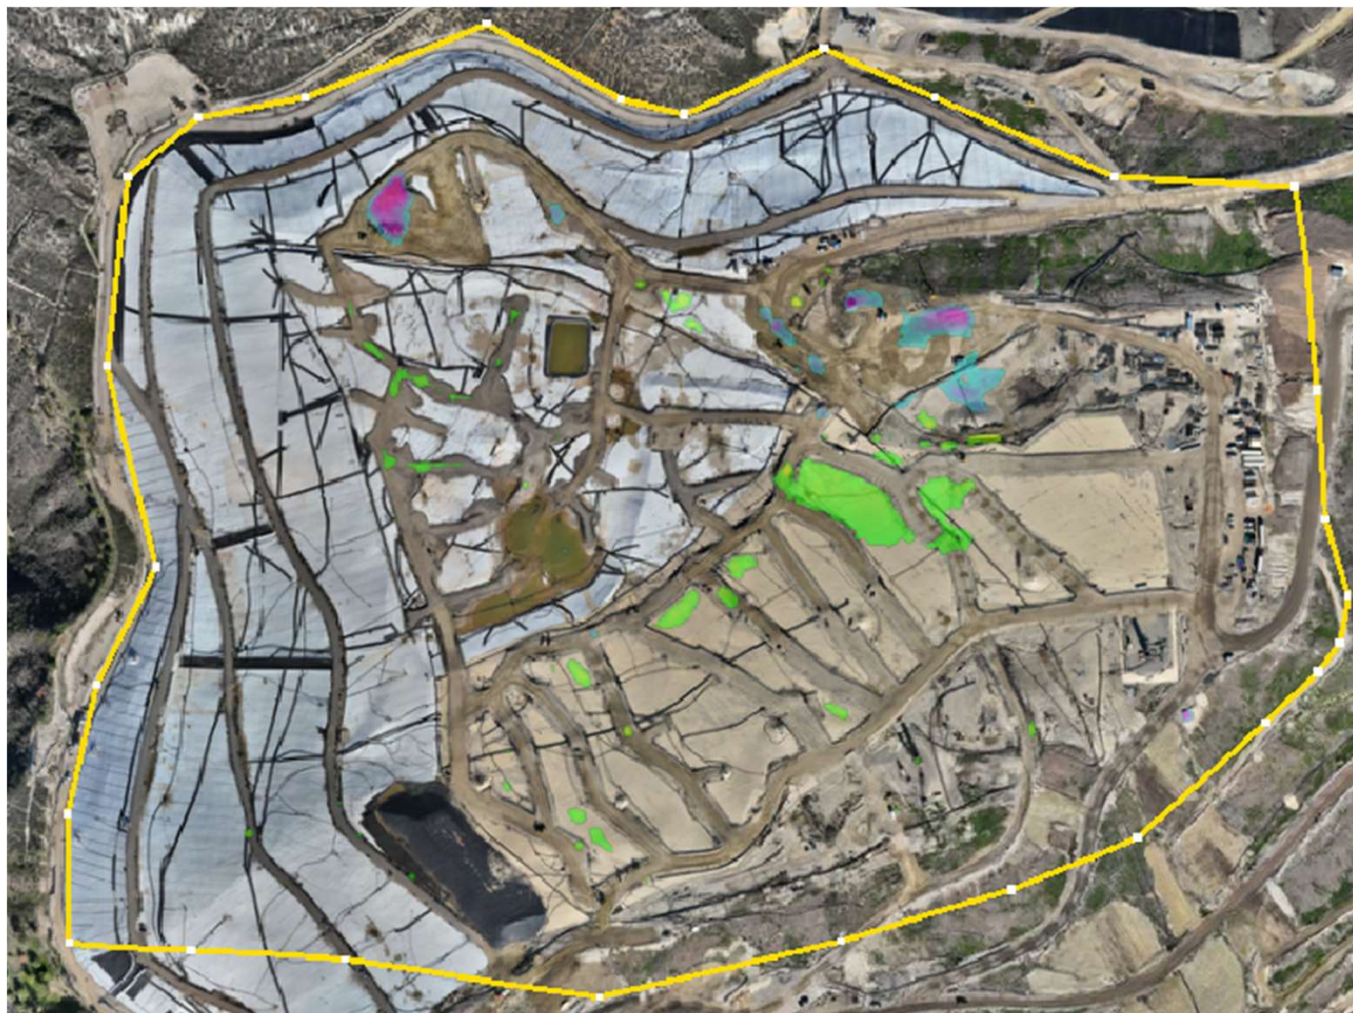

December 3, 2025 Survey Image. October 29, 2025 vs. December 3, 2025

P:\SITES\CHIQUITA CYN LF\MONITORING SUMMARY\FIGURES-WEEKLY\RM22.1077-CCL-EVOH-FIG 1-(2025-11-12).DWG November 13, 2025 - 4:53 PM BY: GLA-USER

