




















www.scsengineers.com

*2024 Conrad Quality Focus
Award Recipient*



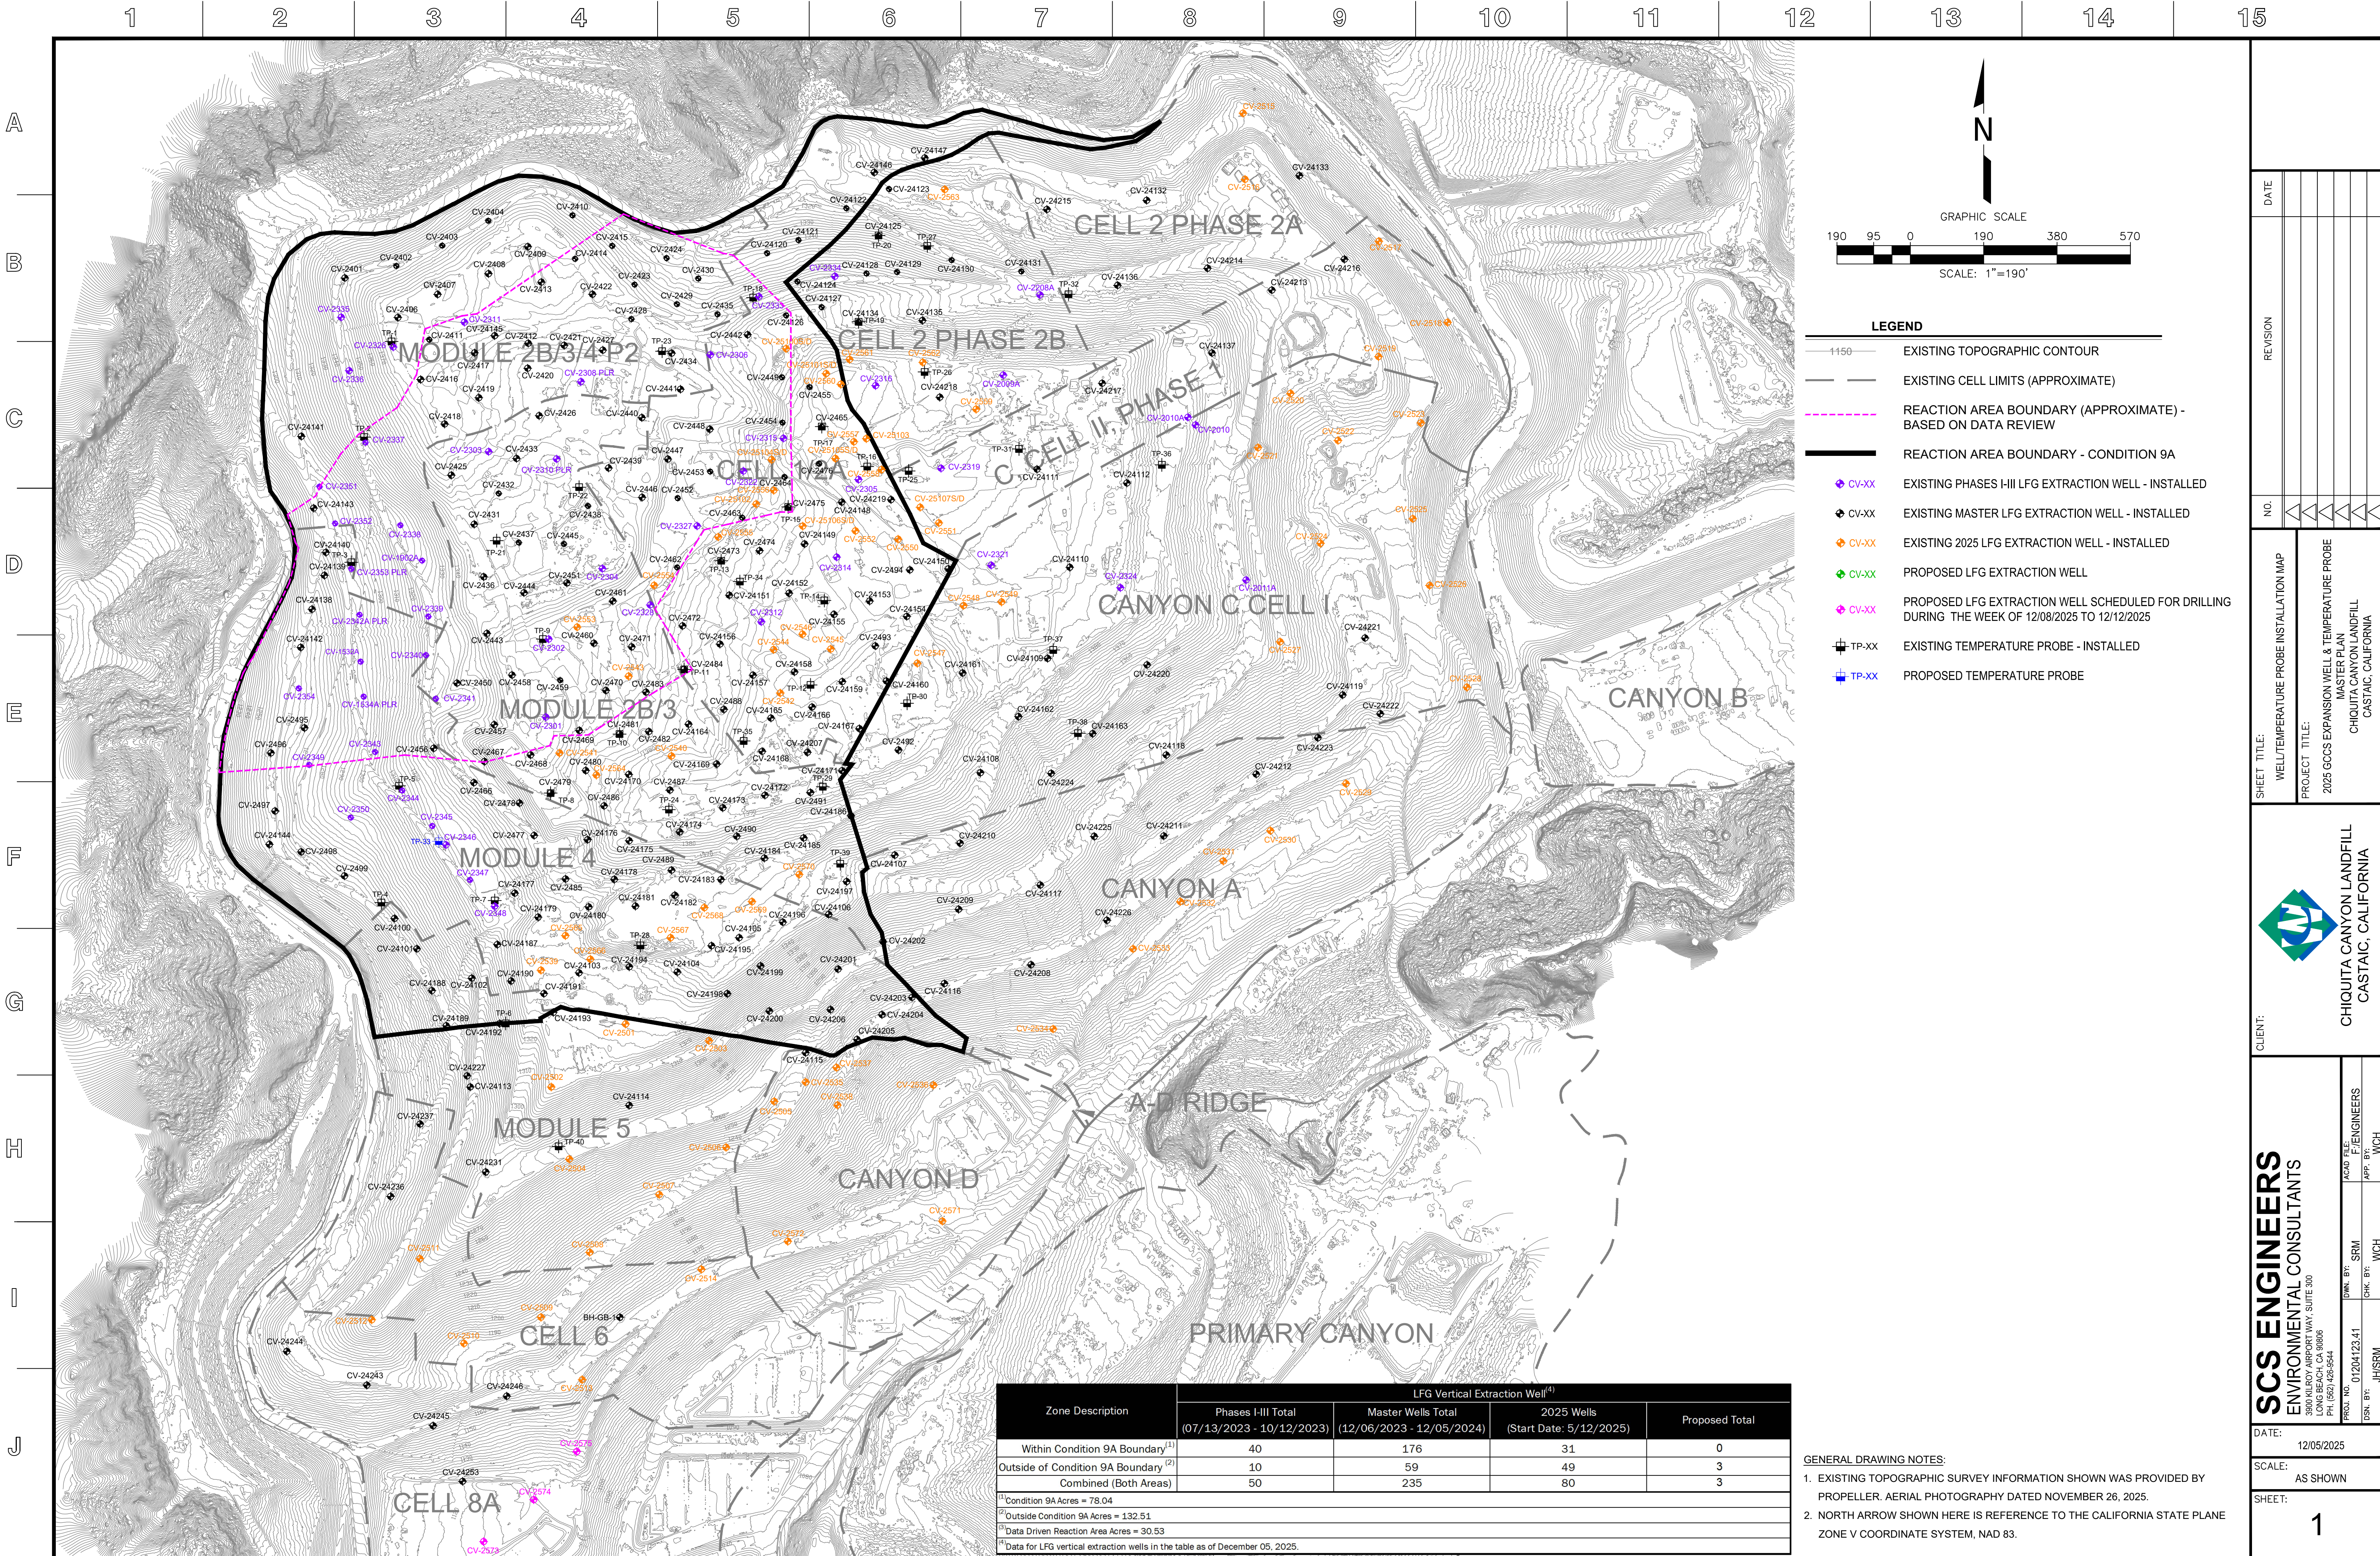

190950190380570

GRAPHIC SCALE

SCALE: 1"=190'

LEGEND

1150

EXISTING TOPOGRAPHIC CONTOUR

EXISTING CELL LIMITS (APPROXIMATE)

REACTION AREA BOUNDARY (APPROXIMATE) - BASED ON DATA REVIEW

REACTION AREA BOUNDARY - CONDITION 9A

CV-XX

EXISTING PHASES I-III LFG EXTRACTION WELL - INSTALLED

CV-XX

EXISTING MASTER LFG EXTRACTION WELL - INSTALLED

CV-XX

EXISTING 2025 LFG EXTRACTION WELL - INSTALLED

CV-XX

PROPOSED LFG EXTRACTION WELL

CV-XX

PROPOSED LFG EXTRACTION WELL SCHEDULED FOR DRILLING DURING THE WEEK OF 12/08/2025 TO 12/12/2025

TP-XX

EXISTING TEMPERATURE PROBE - INSTALLED

TP-XX

PROPOSED TEMPERATURE PROBE

DATE

REVISION

NO.

SHEET TITLE:

WELL/TEMPERATURE PROBE INSTALLATION MAP

PROJECT TITLE:

2025 GCCS EXPANSION WELL & TEMPERATURE PROBE MASTER PLAN
CHICUITA CANYON LANDFILL
CASTAIC, CALIFORNIA

CLIENT:



CHICUITA CANYON LANDFILL
CASTAIC, CALIFORNIA

SCS ENGINEERS

ENVIRONMENTAL CONSULTANTS

15000 W. ORANGE AVE., SUITE 300
LONG BEACH, CA 90806
PH: (562) 426-9544

PROJ. NO.

01204123.41

DWG. BY:

SRM

CHK. BY:

WCH

APP. BY:

WCH

DATE:

12/05/2025

SCALE:

AS SHOWN

SHEET:

1