

Archivado: Martes 30 de diciembre de 2025 10:34:47 AM
De: [Kate Logan](#)
Enviado: Miércoles 24 de diciembre de 2025 2:10:26 AM
Para: [Karen Gork](#)
Cc: [Thalhamer, Todd@CalRecycle](#)
Asunto: Vertedero de Chiquita Canyon - Cubierta Geosintética - Medida de Mitigación 4.1
Importancia: Normal
Sensibilidad: Ninguna
Adjuntos: [2025-12-23 Figure 1 EVOH Location-Layout\(12.19\).pdf](#); [CCLF Reaction Area _Reactive Wells_2025-12-19.pdf](#); [4050 2025-12-05 Milestone 2B Chiquita Canyon LF Isopach_November 2025.pdf](#);

[REMITENTE EXTERNO: Tenga precaución con los enlaces/adjuntos]

A continuación se encuentra la actualización de Chiquita de la semana sobre el estado de la instalación de la cubierta de EVOH/HDPE geomembrana de 60-mil en el Vertedero de Chiquita Canyon, conforme a la Medida de Mitigación 4.1 de la Orden de Cumplimiento de la LEA emitida el 1 de mayo de 2025. Esta actualización se está presentando antes debido al feriado de Navidad.

Al 19 de diciembre de 2025, D&E, en nombre de Chiquita, ha instalado aproximadamente 781,783 pies cuadrados de cubierta de geomembrana de EVOH/HDPE de 60 milésimas de pulgada, marrón. Se realizaron otras reparaciones y detalles en los paneles existentes, que incluyen fabricar bases, parches, soldaduras por extrusión y volver a realizar costuras, según la necesidad.

El mapa del sitio adjunto muestra la extensión aproximada de la cubierta de geomembrana instalada al viernes 19 de diciembre de 2025, como también la cubierta de geomembrana descrita en el anteproyecto del plan de trabajo revisado para la extensión del área de la cubierta de geomembrana presentado a la LEA, a la US EPA y al DTSC el 3 de octubre de 2025. También se adjuntan a esta entrega el mapa isopáquico mensual de noviembre de 2025 y una figura que identifica los pozos que muestran indicios de reacción al 19 de diciembre de 2025. Debido a limitaciones técnicas, actualmente no podemos crear una figura que incluya todos estos datos.


Además, durante la semana del 15 de diciembre de 2025 Chiquita continuó preparando una zona conocida como "el bol" para el despliegue de la cubierta de geomembrana de EVOH/HDPE. Actualmente, el "bol" está cubierto con cubierta de geomembrana de HDPE de 30 milésimas de pulgada. Una vez completada la preparación de la obra de preparación, Chiquita cambiará las partes de la cubierta de geomembrana de HDPE existente de 30 milésimas de pulgada por una cubierta de geomembrana de EVOH/HDPE de 60 milésimas de pulgada. Como parte del trabajo de preparación, al 12 de diciembre de 2025 ha colocado un total de aproximadamente 12,973 yardas cúbicas de suelo en las cuadrículas 178, 184 y 185, que también se muestra en el mapa adjunto. La profundidad del suelo varía, pero se encuentra entre 0.5 pies y 4 pies. Chiquita está reemplazando la cubierta de geomembrana existente de HDPE de 30 milésimas de pulgada en estas áreas para tratar la decoloración de la cubierta de geomembrana en esta zona.


Gracias,

Kate Logan
Gerente Sénior de Proyectos de Reparaciones
Vertedero de Chiquita Canyon
29201 Henry Mayo Dr.
Castaic, CA 91384
(celular) (346) 807-5547
Kate.Logan@WasteConnections.com





P:\SITES\CHIQUITA CYN LF\MONITORING SUMMARY\FIGURES-WEEKLY\RM22.1077-CCL-EVOH-FIG 1-(2025-12-17).DWG December 18, 2025 - 3:31 PM BY: GLA-USER

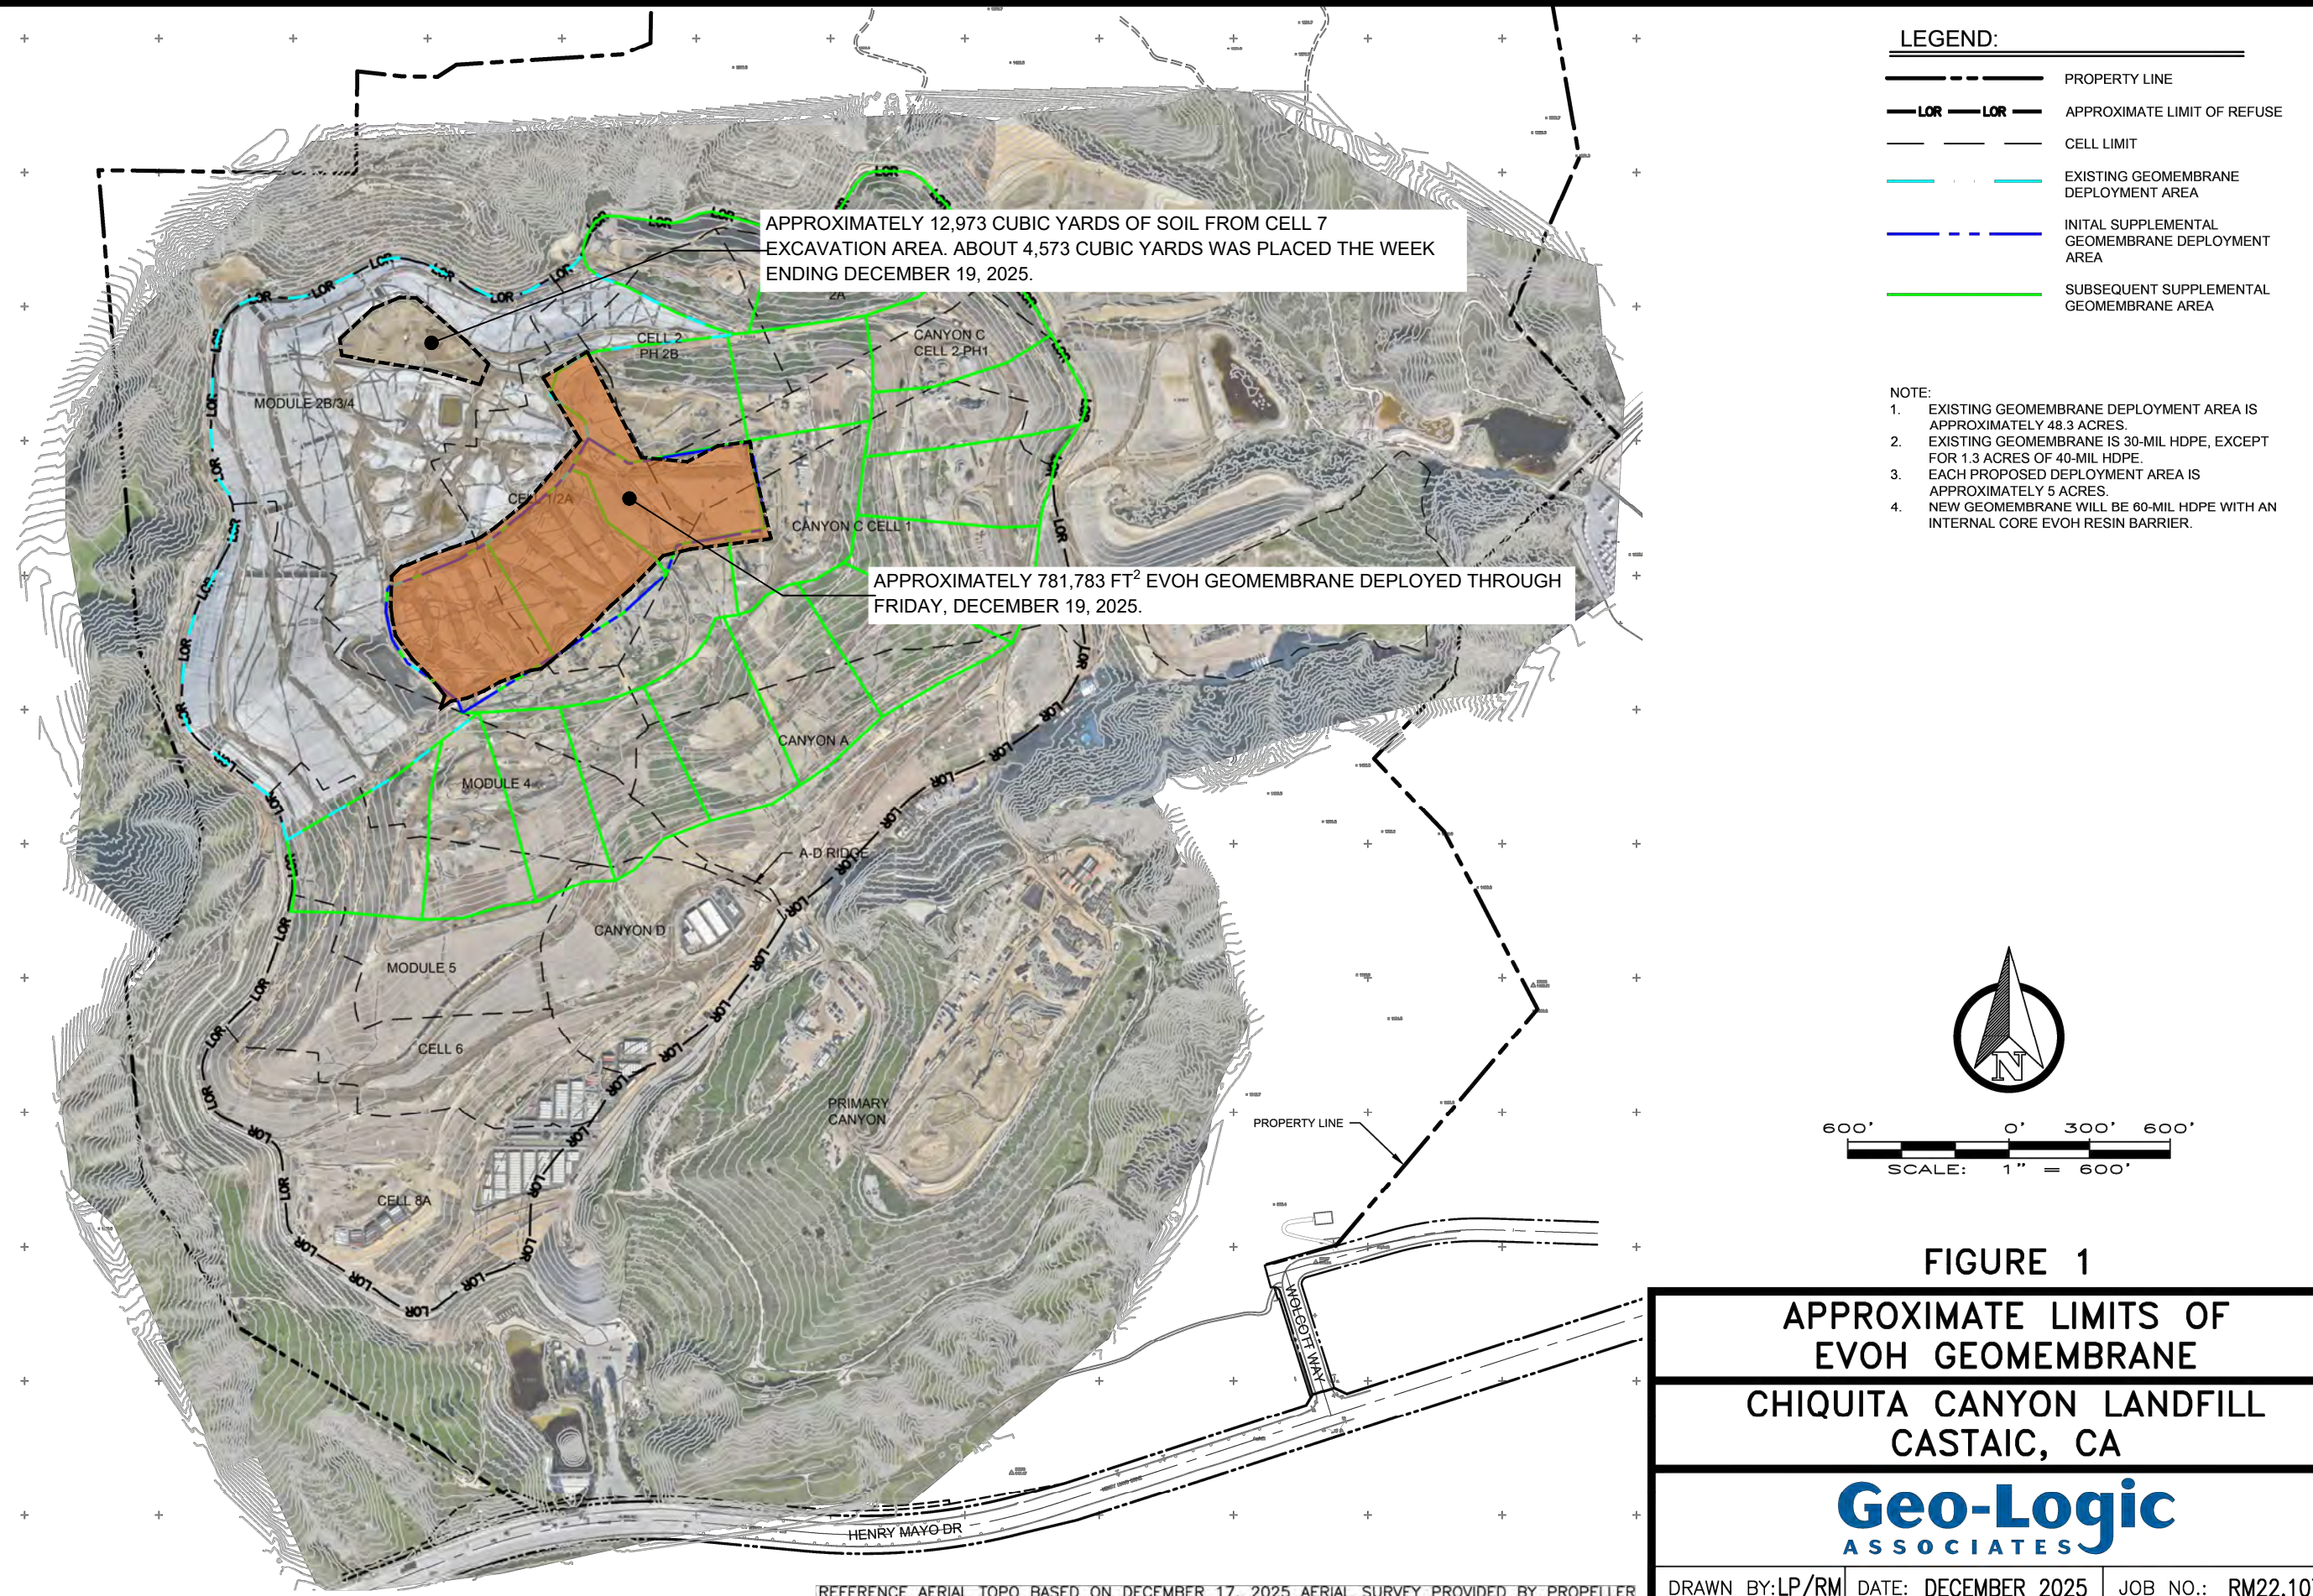

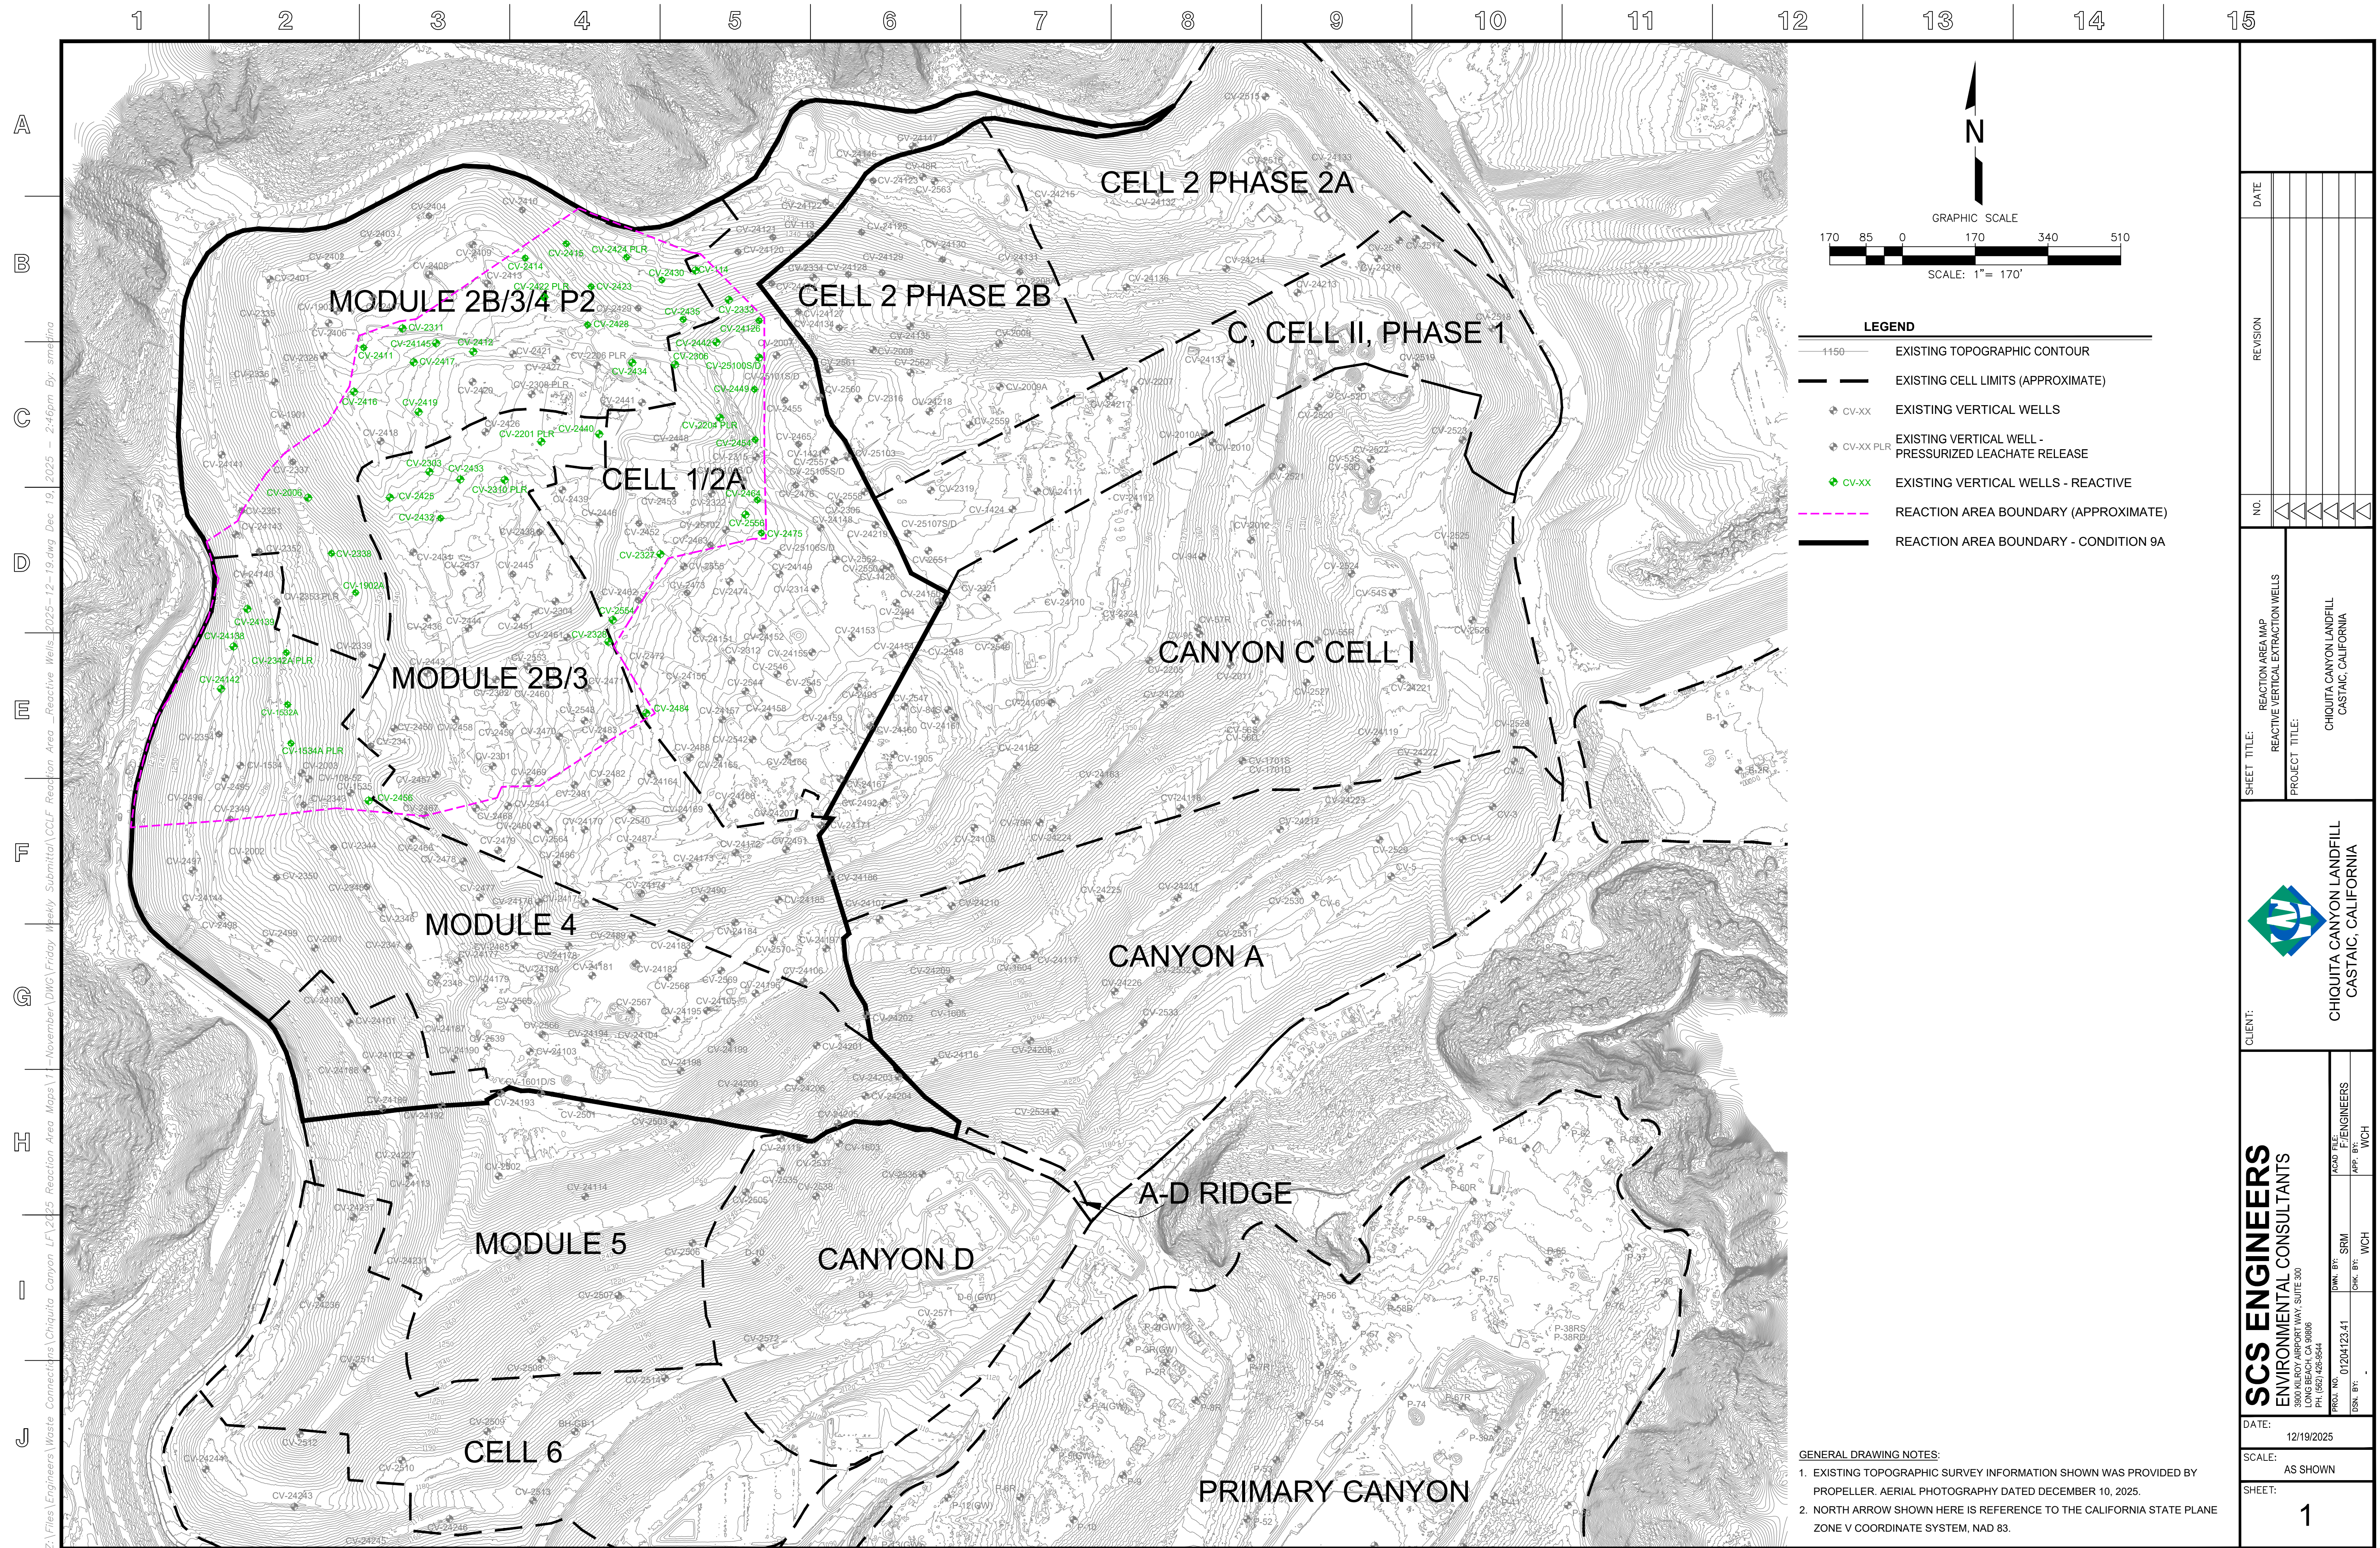

Chiquita Canyon Landfill - Isopach

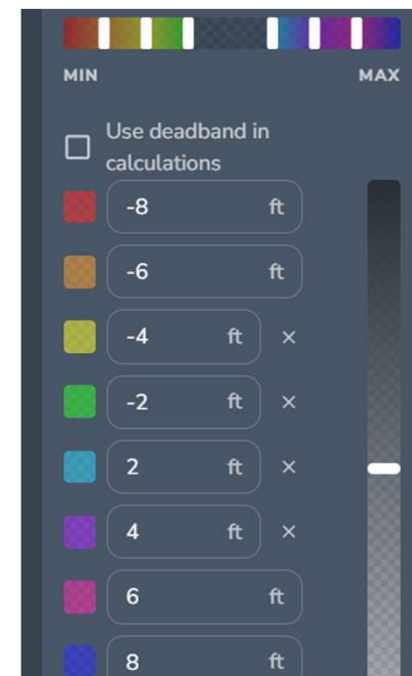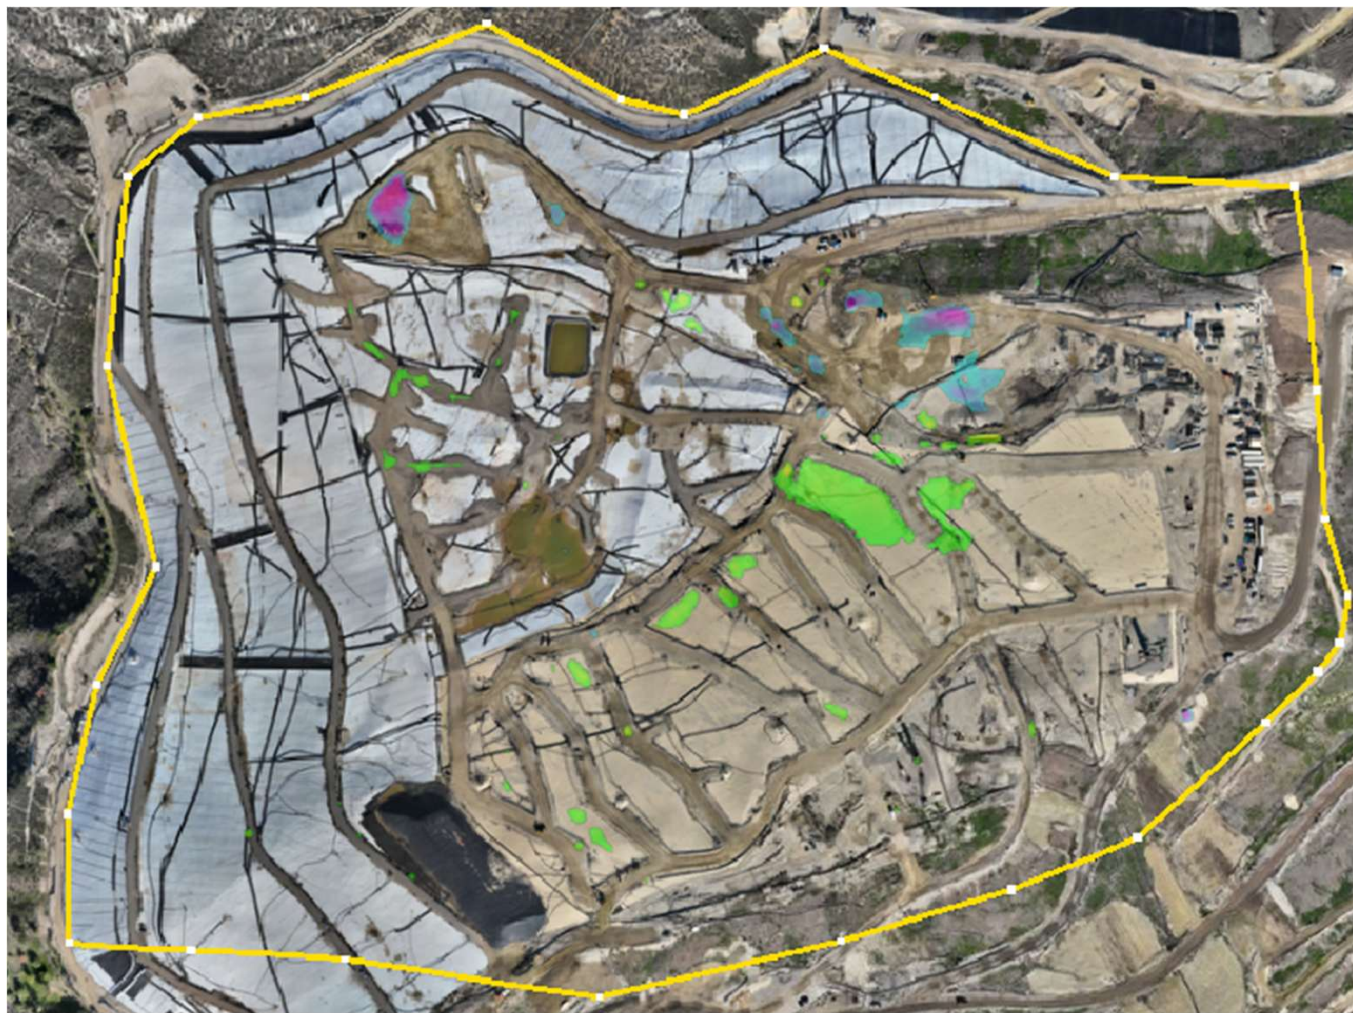

December 3, 2025 Survey Image. October 29, 2025 vs. December 3, 2025