

Archivado: Jueves 5 de febrero de 2026 2:56:37 PM
De: [Dylan Smith](#)
Horario de recepción del correo: Sábado 31 de enero de 2026 02:25:39
Enviado: Sábado 31 de enero de 2026 02:25:07
Para: Zmily, Zanalee@DTSC
Cc: RRagland@ph.lacounty.gov
Asunto: Ref.: CCL: Respuesta a la Denuncia No. 1 del Resumen de Violaciones del DTSC del 18 de noviembre de 2025
Importancia: Normal
Sensibilidad: Ninguna
Adjuntos: [2026 CCLF Condensate Tanks T1 and T2 As-Built_2026-01-30.pdf](#);

[REMITENTE EXTERNO: Tenga precaución con los enlaces/adjuntos]

Zana y Erin:

Encontrarán adjunto el mapa T1/T2 solicitado y las tuberías asociadas.

Gracias,

Dylan Smith

De: Dylan Smith <dylan.smith@wasteconnections.com>

Enviado: Viernes 23 de enero de 2026 7:59 PM

Para: Zmily, Zanalee@DTSC <Zanalee.Zmily@dtsc.ca.gov>; Neal, Erin@DTSC <Erin.Neal@dtsc.ca.gov>

Cc: RRagland@ph.lacounty.gov; LFrias@ph.lacounty.gov; NQuick@ph.lacounty.gov; sota@ph.lacounty.gov; KGork@ph.lacounty.gov; rjensen@fwfb.com; BMcphillips@counsel.lacounty.gov; ETHOMP@dpw.lacounty.gov; agarcia@planning.lacounty.gov; AHuynh@planning.lacounty.gov; Mindermann, Wes@CalRecycle <Wes.Mindermann@CalRecycle.ca.gov>; Thalhamer, Todd@CalRecycle <Todd.Thalhamer@CalRecycle.ca.gov>; Lindberg, Jeff@ARB <Jeff.Lindberg@arb.ca.gov>; Jcheng@aqmd.gov; lisrael@aqmd.gov; Casas, Enrique@Waterboards <Enrique.Casas@waterboards.ca.gov>; Berg, Thanne@DTSC <Thanne.Berg@dtsc.ca.gov>; Clark, Dylan@DTSC <Dylan.Clark@dtsc.ca.gov>; Ruttan, Peter@DTSC <Peter.Ruttan@dtsc.ca.gov>; Crick, Tim@DTSC <Tim.Crick@dtsc.ca.gov>; Barclay, Diane@DTSC <Diane.Barclay@dtsc.ca.gov>; Kane, Christopher@DTSC <Christopher.Kane@dtsc.ca.gov>; Crook, Johnathon@DTSC <Johnathon.Crook@dtsc.ca.gov>; Winebarger, Lisa@DTSC <Lisa.Winebarger@dtsc.ca.gov>; Floyd, Bridget@DTSC <Bridget.Floyd@dtsc.ca.gov>; Sarah Phillips <Sarah.Phillips@WasteConnections.com>; John Perkey <John.Perkey@WasteConnections.com>; Megan L. Morgan <MMorgan@bdlaw.com>; Nicole B. Weinstein <nweinstein@bdlaw.com>

Asunto: Ref.: CCL: Respuesta a la Denuncia No. 1 del Resumen de Violaciones del DTSC del 18 de noviembre de 2025

[REMITENTE EXTERNO: Tenga precaución con los enlaces/adjuntos]

Zana y Erin:

Como actualización en lo relacionado al mapa de T1/T2 solicitado y a las tuberías asociadas indicadas en la SOV del 18 de noviembre de 2025, un consultor externo de Chiquita completó la visita al sitio necesaria, requerida para actualizar el mapa. Debido a la necesidad de coordinar esa visita en el sitio y al nivel de detalle necesario para llevar un seguimiento de las tuberías asociadas, la preparación del mapa tomó más tiempo de lo previsto originalmente. El consultor externo de Chiquita, no obstante, confirmó que está trabajando expeditivamente para actualizar el mapa y Chiquita espera poder proporcionar un mapa actualizado al DTSC antes del 30 de enero de 2026.

Háganos saber si tiene alguna pregunta.

Gracias,

Dylan Smith

De: Kate Logan <Kate.Logan@WasteConnections.com>

Enviado: Jueves 15 de enero de 2026 7:01 PM

Para: Zmily, Zanalee@DTSC <Zanalee.Zmily@dtsc.ca.gov>; Neal, Erin@DTSC <Erin.Neal@dtsc.ca.gov>

Cc: RRagland@ph.lacounty.gov; LFrias@ph.lacounty.gov; NQuick@ph.lacounty.gov; sota@ph.lacounty.gov; KGork@ph.lacounty.gov; rjensen@fwhb.com; BMcphillips@counsel.lacounty.gov; ETHOMP@dpw.lacounty.gov; agarcia@planning.lacounty.gov; AHuynh@planning.lacounty.gov; Mindermann, Wes@CalRecycle <Wes.Mindermann@CalRecycle.ca.gov>; Thalhamer, Todd@CalRecycle <Todd.Thalhamer@CalRecycle.ca.gov>; Lindberg, Jeff@ARB <Jeff.Lindberg@arb.ca.gov>; Jcheng@aqmd.gov; lisrael@aqmd.gov; Casas, Enrique@Waterboards <Enrique.Casas@waterboards.ca.gov>; Berg, Thanne@DTSC <Thanne.Berg@dtsc.ca.gov>; Clark, Dylan@DTSC <Dylan.Clark@dtsc.ca.gov>; Ruttan, Peter@DTSC <Peter.Ruttan@dtsc.ca.gov>; Crick, Tim@DTSC <Tim.Crick@dtsc.ca.gov>; Barclay, Diane@DTSC <Diane.Barclay@dtsc.ca.gov>; Kane, Christopher@DTSC <Christopher.Kane@dtsc.ca.gov>; Crook, Johnathon@DTSC <Johnathon.Crook@dtsc.ca.gov>; Winebarger, Lisa@DTSC <Lisa.Winebarger@dtsc.ca.gov>; Floyd, Bridget@DTSC <Bridget.Floyd@dtsc.ca.gov>; Dylan Smith <Dylan.Smith@WasteConnections.com>; Sarah Phillips <Sarah.Phillips@WasteConnections.com>; Amanda Froman <Amanda.Froman@WasteConnections.com>; John Perkey <John.Perkey@WasteConnections.com>; Megan L. Morgan <MMorgan@bdlaw.com>; Nicole B. Weinstein <nweinstein@bdlaw.com>

Asunto: Ref.: CCL: Respuesta a la Denuncia No. 1 del Resumen de Violaciones del DTSC del 18 de noviembre de 2025

[REMITENTE EXTERNO: Tenga precaución con los enlaces/adjuntos]

Buenas tardes Zana, adjunto el No. 2 y el No. 3 que se trataron en la presentación anterior.

Si tiene alguna pregunta, no dude en hacérmelo saber.

Gracias,

Kate Logan

Gerente Sénior de Proyectos de Reparaciones

Vertedero de Chiquita Canyon

29201 Henry Mayo Dr.

Castaic, CA 91384

(m) (346) 807-5547

Kate.Logan@WasteConnections.com



De: Zmily, Zanalee@DTSC <Zanalee.Zmily@dtsc.ca.gov>

Enviado: Jueves 15 de enero de 2026 4:54 PM

Para: Kate Logan <Kate.Logan@WasteConnections.com>; Neal, Erin@DTSC <Erin.Neal@dtsc.ca.gov>

Cc: RRagland@ph.lacounty.gov; LFrias@ph.lacounty.gov; NQuick@ph.lacounty.gov; sota@ph.lacounty.gov; KGork@ph.lacounty.gov; rjensen@fwhb.com; BMcphillips@counsel.lacounty.gov; ETHOMP@dpw.lacounty.gov; agarcia@planning.lacounty.gov; AHuynh@planning.lacounty.gov; Mindermann, Wes@CalRecycle

<Wes.Mindermann@CalRecycle.ca.gov>; Thalhamer, Todd@CalRecycle <Todd.Thalhamer@CalRecycle.ca.gov>; Lindberg, Jeff@ARB <Jeff.Lindberg@arb.ca.gov>; Jcheng@aqmd.gov; lisrael@aqmd.gov; Casas, Enrique@Waterboards <Enrique.Casas@waterboards.ca.gov>; Berg, Thanne@DTSC <Thanne.Berg@dtsc.ca.gov>; Clark, Dylan@DTSC <Dylan.Clark@dtsc.ca.gov>; Ruttan, Peter@DTSC <Peter.Ruttan@dtsc.ca.gov>; Crick, Tim@DTSC <Tim.Crick@dtsc.ca.gov>; Barclay, Diane@DTSC <Diane.Barclay@dtsc.ca.gov>; Kane, Christopher@DTSC <Christopher.Kane@dtsc.ca.gov>; Crook, Johnathon@DTSC <Johnathon.Crook@dtsc.ca.gov>; Winebarger, Lisa@DTSC <Lisa.Winebarger@dtsc.ca.gov>; Floyd, Bridget@DTSC <Bridget.Floyd@dtsc.ca.gov>; Dylan Smith <Dylan.Smith@WasteConnections.com>; Sarah Phillips <Sarah.Phillips@WasteConnections.com>; Amanda Froman <Amanda.Froman@WasteConnections.com>; John Perkey <John.Perkey@WasteConnections.com>; MMorgan@bdlaw.com; Nicole B. Weinstein <nweinstein@bdlaw.com>

Asunto: Ref.: CCL: Respuesta a la Denuncia No. 1 del Resumen de Violaciones del DTSC del 18 de noviembre de 2025

Gracias, Kate. Revisaremos la respuesta. A simple vista, no veo una respuesta actualizada a la Violación No. 3 (etiquetado). ¿El CCL tiene previsto proporcionar documentación adicional?



Zana Zmily (*ella*)

Científicos Ambientales Sénior. Supervisión

Oficina de Investigaciones Penales

916-926-9065

Zanalee.Zmily@dtsc.ca.gov

Departamento de Control de Sustancias Tóxicas

Agencia de Protección Ambiental de California

De: Kate Logan <Kate.Logan@WasteConnections.com>

Enviado: Jueves 15 de enero de 2026 4:28 PM

Para: Neal, Erin@DTSC <Erin.Neal@dtsc.ca.gov>; Zmily, Zanalee@DTSC <Zanalee.Zmily@dtsc.ca.gov>

Cc: RRagland@ph.lacounty.gov; LFrias@ph.lacounty.gov; NQuick@ph.lacounty.gov; sota@ph.lacounty.gov; KGork@ph.lacounty.gov; rjensen@fwhb.com; BMcphillips@counsel.lacounty.gov; ETHOMP@dpw.lacounty.gov; agarcia@planning.lacounty.gov; AHuynh@planning.lacounty.gov; Mindermann, Wes@CalRecycle

<Wes.Mindermann@CalRecycle.ca.gov>; Thalhamer, Todd@CalRecycle <Todd.Thalhamer@CalRecycle.ca.gov>; Lindberg, Jeff@ARB <Jeff.Lindberg@arb.ca.gov>; Jcheng@aqmd.gov; lisrael@aqmd.gov; Casas, Enrique@Waterboards <Enrique.Casas@waterboards.ca.gov>; Berg, Thanne@DTSC <Thanne.Berg@dtsc.ca.gov>; Clark, Dylan@DTSC <Dylan.Clark@dtsc.ca.gov>; Ruttan, Peter@DTSC <Peter.Ruttan@dtsc.ca.gov>; Crick, Tim@DTSC <Tim.Crick@dtsc.ca.gov>; Barclay, Diane@DTSC <Diane.Barclay@dtsc.ca.gov>; Kane, Christopher@DTSC <Christopher.Kane@dtsc.ca.gov>; Crook, Johnathon@DTSC <Johnathon.Crook@dtsc.ca.gov>; Winebarger, Lisa@DTSC <Lisa.Winebarger@dtsc.ca.gov>; Floyd, Bridget@DTSC <Bridget.Floyd@dtsc.ca.gov>; Dylan Smith <Dylan.Smith@WasteConnections.com>; Sarah Phillips <Sarah.Phillips@WasteConnections.com>; Amanda Froman <Amanda.Froman@WasteConnections.com>; John Perkey <John.Perkey@WasteConnections.com>; MMorgan@bdlaw.com; nweinstein@bdlaw.com

Asunto: CCL: Respuesta a la Denuncia No. 1 del Resumen de Violaciones del DTSC del 18 de noviembre de 2025

Todos -

En nombre de Chiquita Canyon, LLC, encontrará adjunto una respuesta complementaria al Resumen de Violaciones del DTSC del 18 de noviembre de 2025 en relación al Vertedero de Chiquita Canyon. Los adjuntos incluyen:

1. Respuesta a la carta de Chiquita a la Denuncia No. 1 del Resumen de Violaciones del DTSC del 18 de noviembre de 2025
2. Adjunto 1 - Respuesta de Chiquita del 18 de diciembre de 2025 a la SOV del DTSC
3. Adjunto 2 - Manifiestos Actualizados
4. Adjunto 3 - Parque de Tanques 13 y SOPs relacionadas de Chiquita

Por favor, háganos saber si tiene alguna pregunta o si desea que lo llamemos para conversar sobre el tema.

Kate

Kate Logan

**Gerente S3nior de Proyectos de
Reparaciones**

Vertedero de Chiquita Canyon

29201 Henry Mayo Dr.

Castaic, CA 91384

(celular) (346) 807-5547


Kate.Logan@WasteConnections.com



WASTE CONNECTIONS
Connect with the Future


1 2 3 4 5 6 7 8 9 10 11 12 13 14 15

A
B
C
D
E
F
G
H
I
J

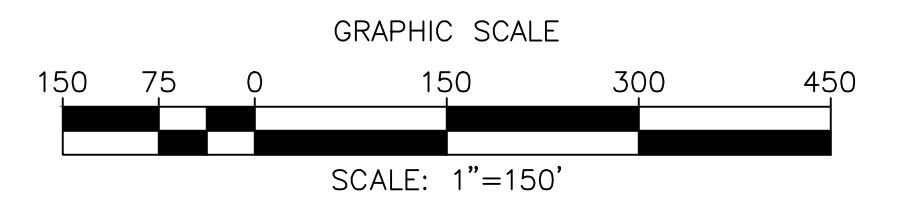


LEGEND

	EXISTING CONDENSATE LINE
	EXISTING VACUUM LINE
	EXISTING AIRLINE

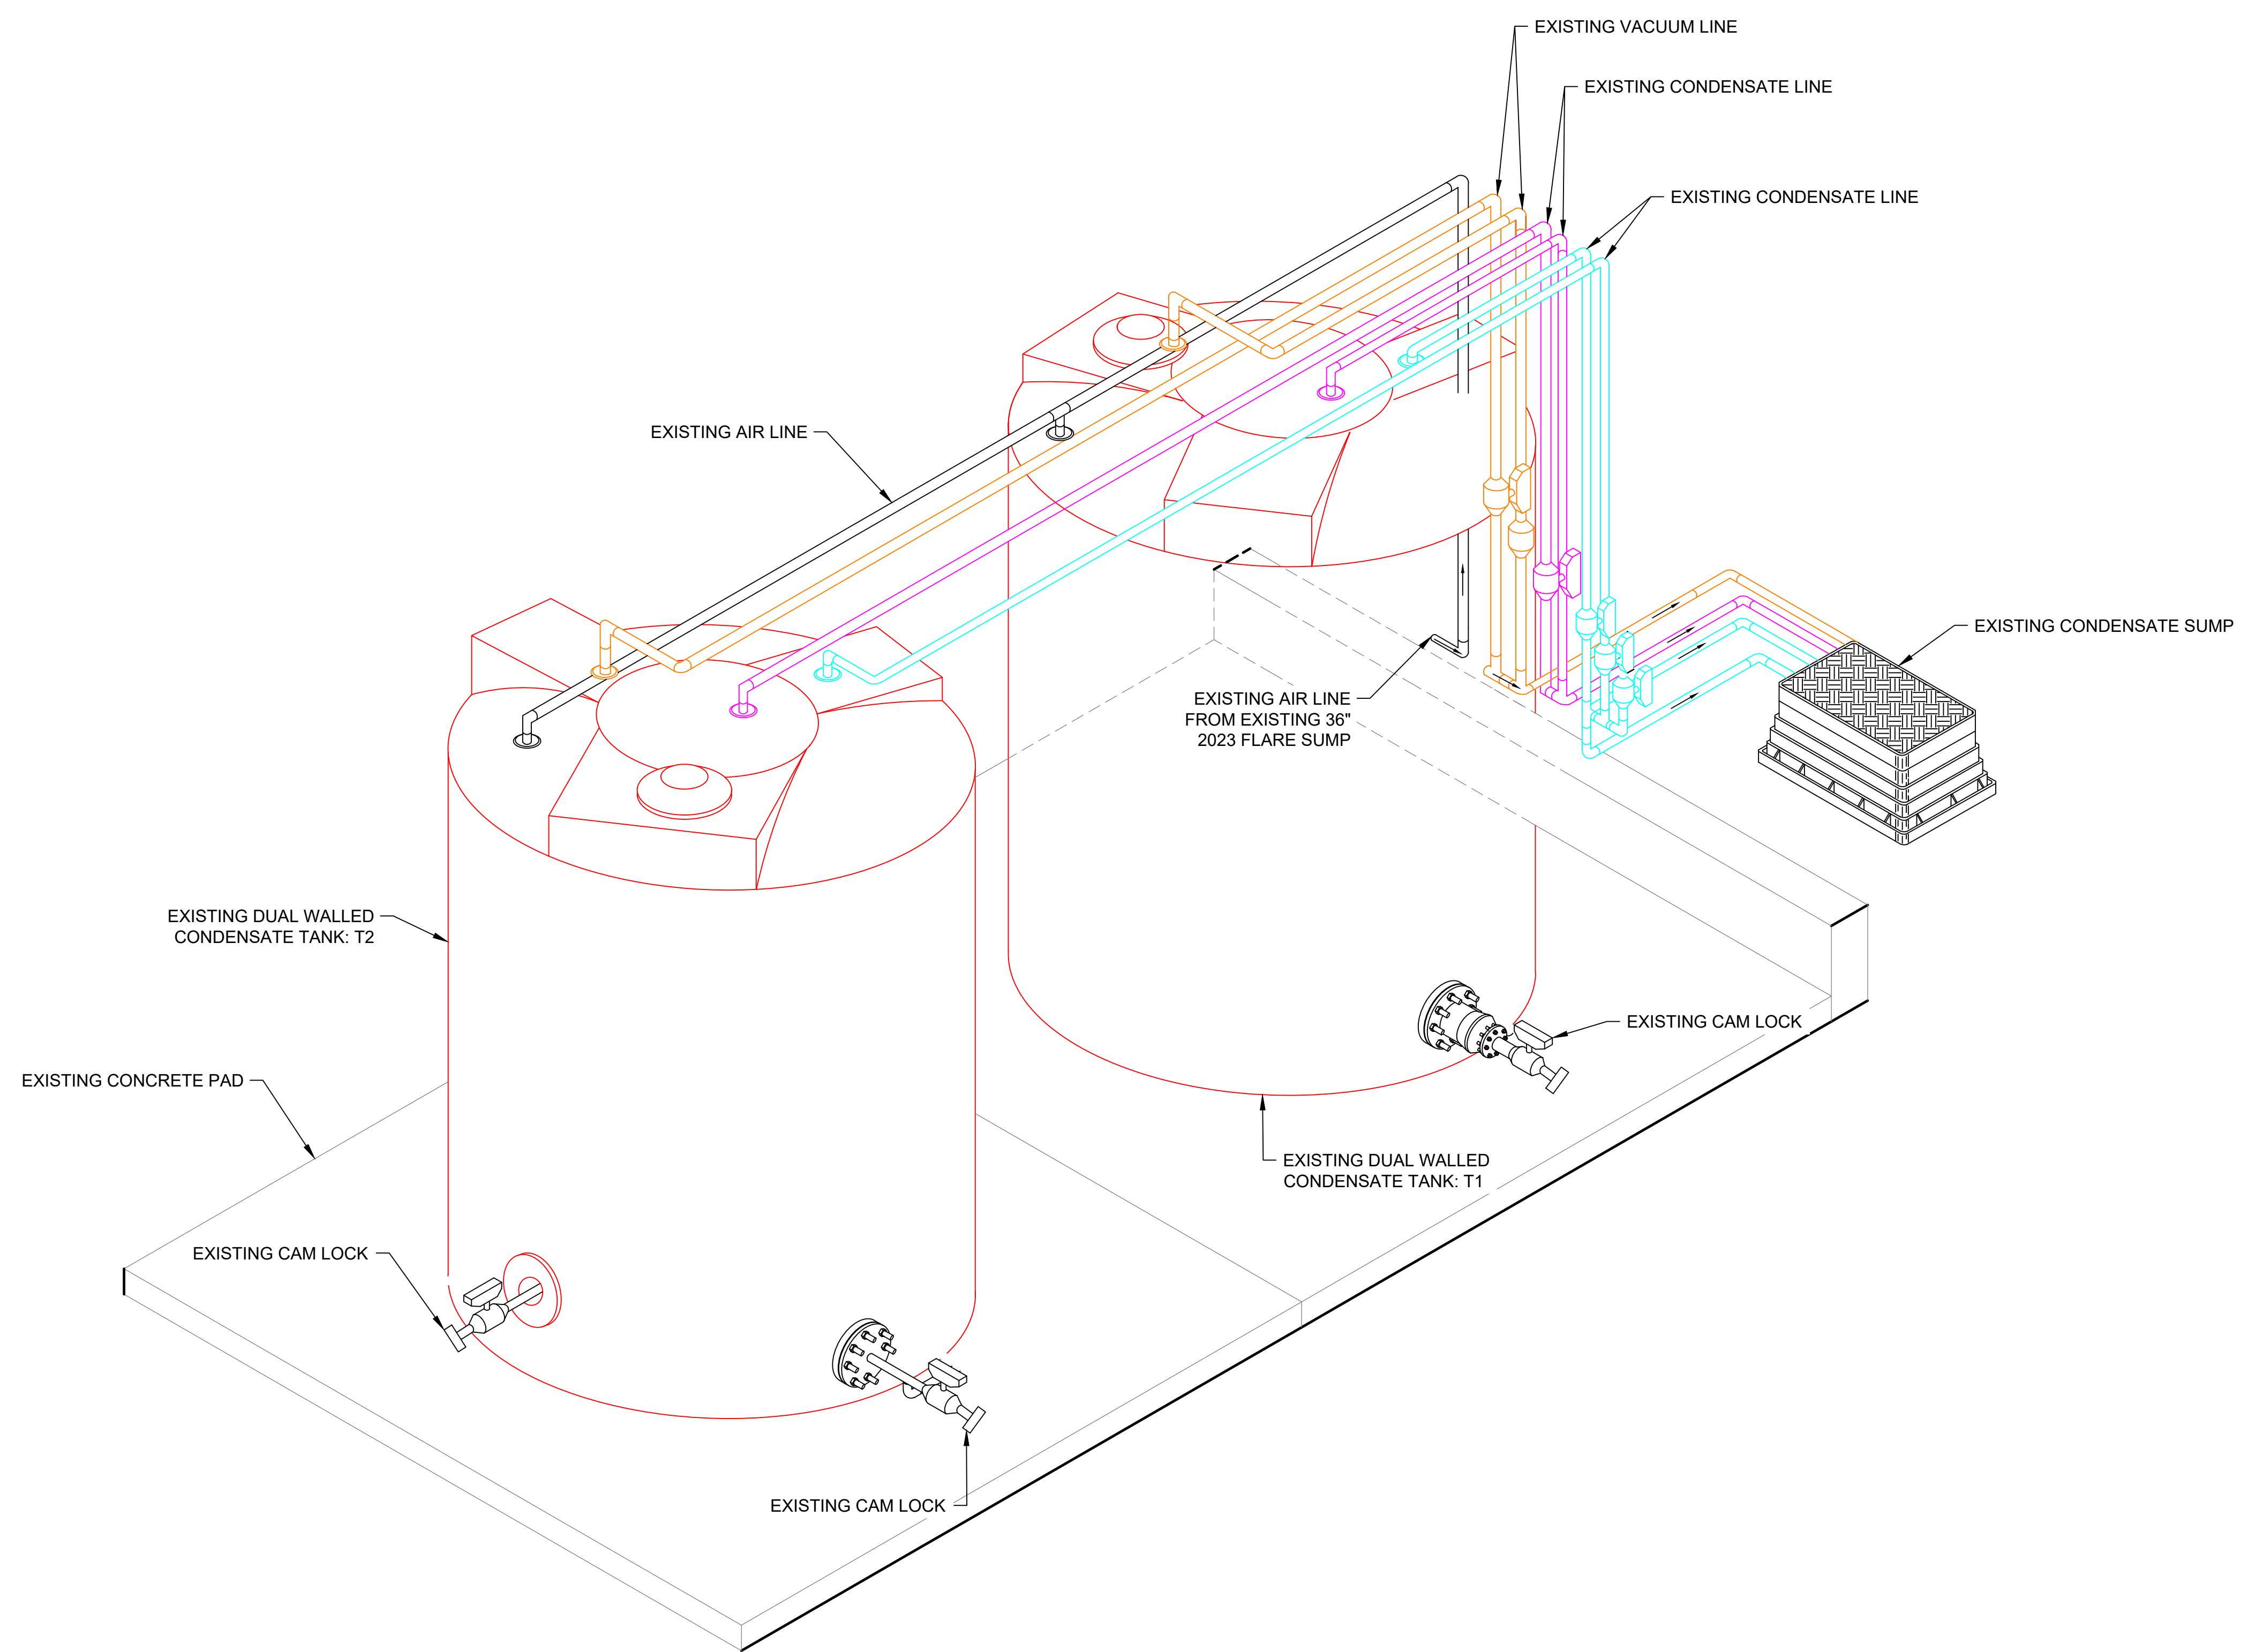

NO.	REVISION	DATE

SHEET TITLE: EXISTING CONDENSATE TANKS T1 & T2 AS-BUILT
 PROJECT TITLE: CHIQUITA CANYON LANDFILL CASTAIC, CALIFORNIA

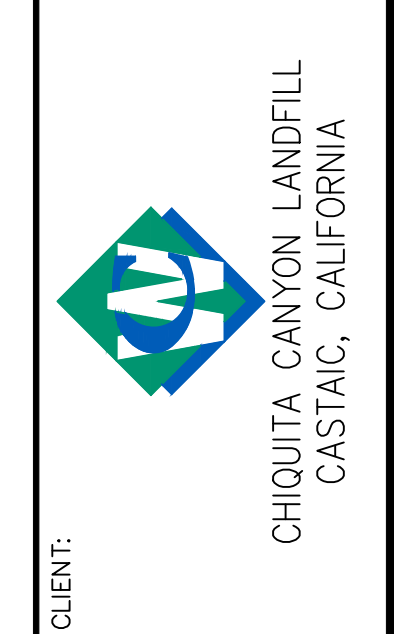

SCS ENGINEERS
 ENVIRONMENTAL CONSULTANTS
 3800 N. GARDEN, SUITE 300
 LONG BEACH, CA 90808
 PH: (562) 428-9544

DATE: 01/30/2026
 SCALE: AS SHOWN
 SHEET: 1

- GENERAL DRAWING NOTES:**
1. NORTH ARROW SHOWN HERE IS REFERENCE TO THE CALIFORNIA STATE PLANE ZONE V COORDINATE SYSTEM, NAD 83.
 2. THE LOCATION OF ANY EXISTING GCCS COMPONENTS AND OTHER FEATURES ARE APPROXIMATE AND SHOULD BE USED FOR INFORMATION PURPOSES ONLY.

N:\CAD\ASBUILT - MASTERS\CHIQUITA\GCCS\2026 ACAD\2026 CCLF Condensate Tanks T1 and T2 As-Built_2026-01-30.dwg Jan 30, 2026 By: smedina