



3 de febrero de 2026

Por e-mail

Baitong Chen, Ingeniero en Calidad del Aire, bchen@aqmd.gov
Nathaniel Dickel, Ingeniero S nior de la Calidad del Aire, ndickel@aqmd.gov
Christina Ojeda, Inspectora de la Calidad del Aire, cojeda@aqmd.gov
Distrito de gesti n de la Calidad del Aire de la Costa Sur
21865 East Copley Drive
Diamond Bar, California 91765-4182

Ref.: Informe de Inspecci n Semanal de Lixiviado de Chiquita Canyon, LLC sobre el Orden de Depuraci n Estipulado (Caso No. 6177-4), Condici n 27(c)

Todos:

Conforme a la Condici n 27(c) del Orden de Depuraci n Estipulada (la "SOFA") en el Distrito de gesti n de la Calidad del Aire de la Costa Sur ("AQMD de la Costa Sur") en el Caso No. 6177-4, Chiquita Canyon, LLC (Chiquita) engloba una compilaci n de registros de inspecciones de filtraci n de lixivios que se realizan dos veces al d a, en el per odo transcurrido del 26 de enero de 2026 al 1 de febrero de 2026.

Chiquita inform  el 27 de enero de 2026 que se inici  una filtraci n en la cuadr cula 185 el 19 de enero de 2026. Como se describe en el informe del 27 de enero de 2026, el l quido se observ  por primera vez el 19 de enero de 2026 durante las inspecciones diarias de Chiquita en las cubiertas. Chiquita inicialmente crey  que la fuente del l quido era una fuga, pero despu s de una mayor investigaci n, determin  que la fuente del l quido era una filtraci n. Chiquita repar  la soldadura con fallas en la cubierta; sin embargo, la soldadura reparada no retuvo, probablemente debido a que la humedad no permiti  que la soldadura se una bien. El 19 de enero de 2026 y nuevamente al d a siguiente el 20 de enero de 2026, personal de Chiquita lav  a presi n la cubierta de geomembrana mientras aplicaba vac o para asegurar la recolecci n de toda el agua de lavado y los l quidos estancados. Tambi n se remov  el suelo saturado y se coloc  en contenedores apropiados para su disposici n. Chiquita considera que esta filtraci n est  corregida.

El 30 de enero de 2026, aproximadamente a las 2:30 a.m., se observ  una filtraci n en la cuadr cula 210, como se describe en los registros adjuntos. Se fugaron entre 6 y 10 galones de lixivios del suelo debajo de la cubierta y hacia el canal de aguas pluviales. La superficie total impactada fue de aproximadamente 100 pies cuadrados. El suelo impactado en el  rea estaba saturado. El olor de la filtraci n vari  de olor fuerte a olor leve. Personal de Chiquita lav  a presi n el canal de aguas pluviales mientras aplicaba vac o para asegurar la correcta recolecci n de toda el agua del lavado y el l quido estancado. Se cre  un terrapl n alrededor del lugar de la filtraci n. Despu s se colocaron una placa de acero y una cubierta de geomembrana sobre la zona rebalsada para mitigar el potencial de olores. Finalmente, se introdujo una manguera para quitar todo el l quido estancado de

3 de febrero de 2026

Página 2 de 2

la zona rebalsada en el caso de que la filtración haya producido más líquido. No se observó líquido en la zona desde el 30 de enero de 2026. Al margen de esto, personal de Chiquita continúa inspeccionando la zona varias veces al día.

Por favor, comuníquese conmigo si tiene alguna pregunta sobre este tema.

Atentamente,



Sarah Phillips
Gerente de Cumplimiento Corporativo
Waste Connections

Adjunto: Registros de Inspecciones de Lixiviados del 26 de enero al 1 de febrero de 2026

4050 - Inspección de Filtraciones/Acumulaciones de Lixiviados de Chiquita

Completada

26 de enero de 2026 / Tom Roe

Realizado el

26 de enero de 2026 6:55 AM PST

Elaborado por

Tom Roe

Inspección de Filtraciones de Lixiviados

Inspección de filtraciones/acumulación de lixiviados

Inspección de filtraciones/acumulación de lixiviados 1

¿Se localizó la filtración/acumulación de lixiviados?

No



Foto 1

Descripción del lugar de la fotografía donde no hay filtración o acumulación de lixiviados.

Calle perimetral del lado oeste.

4050 - Inspección de Filtraciones/Acumulaciones de Lixiviados de Chiquita

Completada

26 de enero de 2026 / Tom Roe

Realizado el

26 de enero de 2026 2:33 PM PST

Elaborado por

Tom Roe

Inspección de Filtraciones de Lixiviados

Inspección de filtraciones/acumulación de lixiviados

Inspección de filtraciones/acumulación de lixiviados 1

¿Se localizó la filtración/acumulación de lixiviados?

No



Foto 1

Descripción del lugar de la fotografía donde no hay filtración o acumulación de lixiviados.

Calle perimetral del norte.

4050 - Inspección de Filtraciones/Acumulaciones de Lixiviados de Chiquita

Completada

27 de enero de 2026 / Tom Roe

Realizado el

27 de enero de 2026 6:56 AM PST

Elaborado por

Tom Roe

Inspección de Filtraciones de Lixiviados

Inspección de filtraciones/acumulación de lixiviados

Inspección de filtraciones/acumulación de lixiviados 1

¿Se localizó la filtración/acumulación de lixiviados?

No



Foto 1

Descripción del lugar de la fotografía donde no hay filtración o acumulación de lixiviados.

Calle perimetral del lado oeste.

4050 - Inspección de Filtraciones/Acumulaciones de Lixiviados de Chiquita

Completada

27 de enero de 2026 / Tom Roe

Realizado el

27 de enero de 2026 2:02 PM PST

Elaborado por

Tom Roe

Inspección de Filtraciones de Lixiviados

Inspección de filtraciones/acumulación de lixiviados

Inspección de filtraciones/acumulación de lixiviados 1

¿Se localizó la filtración/acumulación de lixiviados?

No



Foto 1

Descripción del lugar de la fotografía donde no hay filtración o acumulación de lixiviados.

Calle perimetral del norte.

4050 - Inspección de Filtraciones/Acumulaciones de Lixiviados de Chiquita

Completada

28 de enero de 2026 / Tom Roe

Realizado el

28 de enero de 2026 6:55 AM PST

Elaborado por

Tom Roe

Inspección de Filtraciones de Lixiviados

Inspección de filtraciones/acumulación de lixiviados

Inspección de filtraciones/acumulación de lixiviados 1

¿Se localizó la filtración/acumulación de lixiviados?

No



Foto 1

Descripción del lugar de la fotografía donde no hay filtración o acumulación de lixiviados.

Calle perimetral del lado oeste.

4050 - Inspección de Filtraciones/Acumulaciones de Lixiviados de Chiquita

Completada

28 de enero de 2026 / Tom Roe

Realizado el

28 de enero de 2026 1:43 PM PST

Elaborado por

Tom Roe

Inspección de Filtraciones de Lixiviados

Inspección de filtraciones/acumulación de lixiviados

Inspección de filtraciones/acumulación de lixiviados 1

¿Se localizó la filtración/acumulación de lixiviados?

No



Foto 1

Descripción del lugar de la fotografía donde no hay filtración o acumulación de lixiviados.

Calle perimetral del norte.

4050 - Inspección de Filtraciones/Acumulaciones de Lixiviados de Chiquita

Completada

29 de enero de 2026 / John Boucher

Realizado el

29 de enero de 2026 7:19 AM PST

Elaborado por

John Boucher

Inspección de Filtraciones de Lixiviados

Inspección de filtraciones/acumulación de lixiviados

Inspección de filtraciones/acumulación de lixiviados 1

¿Se localizó la filtración/acumulación de lixiviados?

No



Foto 1

Descripción del lugar de la fotografía donde no hay filtración o acumulación de lixiviados.

Calle perimetral del lado oeste

4050 - Inspección de Filtraciones/Acumulaciones de Lixiviados de Chiquita

Completada

29 de enero de 2026 / John Boucher

Realizado el

29 de enero de 2026 2:45 PM PST

Elaborado por

John Boucher

Inspección de Filtraciones de Lixiviados

Inspección de filtraciones/acumulación de lixiviados

Inspección de filtraciones/acumulación de lixiviados 1

¿Se localizó la filtración/acumulación de lixiviados?

No



Foto 1

Descripción del lugar de la fotografía donde no hay filtración o acumulación de lixiviados.

Calle perimetral del lado norte

4050 - Inspección de Filtraciones/Acumulaciones de Lixiviados de Chiquita

30 de enero de 2026 / Tom Roe

Completada

Realizado el

30 de enero de 2026 2:30 AM PST

Elaborado por

Tom Roe

Inspección de Filtraciones de Lixiviados

Inspección de filtraciones/acumulación de lixiviados

Inspección de filtraciones/acumulación de lixiviados 1


¿Se localizó la filtración/acumulación de lixiviados?

Sí

¿En qué cuadrícula se encuentra la

210

Indique la ubicación en el mapa

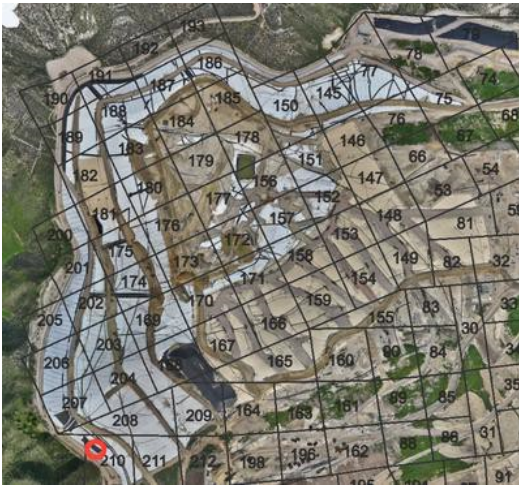

Suelta el Pin para registrar la latitud/longitud de la ubicación de la filtración/acumulación.

Hora en la que se descubrió la filtración/acumulación

30 de enero de 2026 2:30 AM PST

Duración estimada de la presencia de lixiviados en ese lugar

3 1/2 horas

Cantidad estimada de lixiviado

6-10 galones

Extensión del área impactada (pies cuadrados estimados impactados) 100 pies cuadrados

Tipo de olor

Lixiviado

Intensidad del olor

4 - Olor Fuerte

Nivel de saturación del suelo circundante

Líquido libre estancado

Imagen de la filtración/acumulación

¿La filtración/acumulación viajó hacia el canal de aguas pluviales?

Sí

¿La filtración/acumulación viajó hacia la cuenca de aguas pluviales?

No

¿Qué acciones se tomaron para contener la filtración/acumulación?

Las medidas de contención se describen a continuación.

4050 - Inspección de Filtraciones/Acumulaciones de Lixiviados de Chiquita

30 de enero de 2026 / John Boucher

Completada

Realizado el

30 de enero de 2026 7:09 AM PST

Elaborado por

John Boucher

Inspección de Filtraciones de Lixiviados

Inspección de filtraciones/acumulación de lixiviados

Inspección de filtraciones/acumulación de lixiviados 1


¿Se localizó la filtración/acumulación de lixiviados?

Sí

¿En qué cuadrícula se encuentra la


Indique la ubicación en el mapa

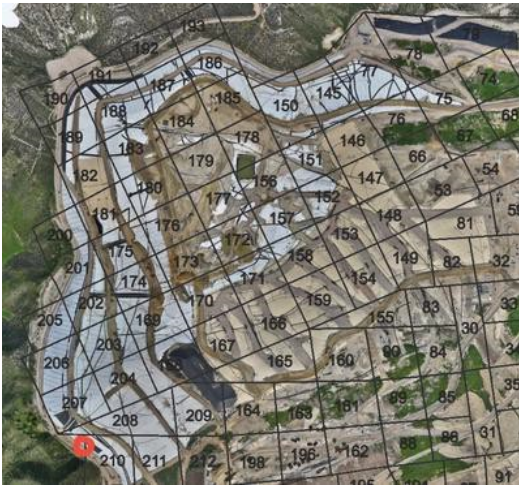

Sulte el Pin para registrar la latitud/longitud de la ubicación de la filtración/acumulación.

(34.43214061516819,
-118.65141679755638)

Hora en la que se descubrió la filtración/acumulación

30 de enero de 2026 7:09 AM PST

Duración estimada de la presencia de lixiviados en ese lugar

4.5 horas

Cantidad estimada de lixiviado

6-10 galones

Extensión del área impactada (pies cuadrados estimados impactados) 100 pies cuadrados

Tipo de olor

Lixiviado

Intensidad del olor

4 - Olor Fuerte

Nivel de saturación del suelo circundante

Líquido libre estancado

Imagen de la filtración/acumulación



Foto 1



Foto 2

¿La filtración/acumulación viajó hacia el canal de aguas pluviales?

Sí



Foto 3

¿La filtración/acumulación viajó hacia la cuenca de aguas pluviales?

No

¿Qué acciones se tomaron para contener la filtración/acumulación?

Se aspiraron los lixiviados, se lavó a presión el canal de aguas pluviales y se aspiró, se perforó un hueco poco profundo y se creó un terraplén con bolsas de arena alrededor del lugar de la filtración para contener la filtración; la obra continúa en curso para contener la filtración.



Foto 4

4050 - Inspección de Filtraciones/Acumulaciones de Lixiviados de Chiquita

Completada

30 de enero de 2026 / John Boucher

Realizado el

30 de enero de 2026 2:37 PM PST

Elaborado por

John Boucher

Inspección de Filtraciones de Lixiviados

Inspección de filtraciones/acumulación de lixiviados

Inspección de filtraciones/acumulación de lixiviados 1

¿Se localizó la filtración/acumulación de lixiviados?

No



Foto 1



Foto 2

Descripción del lugar de la fotografía donde no hay filtración o acumulación de lixiviados.

No se observó la filtración de la inspección previa. Se creó un terraplén alrededor del lugar de la filtración de la mañana. Se colocó una placa de acero y revestimiento encima para evitar la exposición atmosférica. Se introdujo una manguera para quitar el líquido estancado por si se presenta.

4050 - Inspección de Filtraciones/Acumulaciones de Lixiviados de Chiquita

Completada

31 de enero de 2026 / John Boucher

Realizado el

31 de enero de 2026 7:58 AM PST

Elaborado por

John Boucher

Inspección de Filtraciones de Lixiviados

Inspección de filtraciones/acumulación de lixiviados

Inspección de filtraciones/acumulación de lixiviados 1

¿Se localizó la filtración/acumulación de lixiviados?

No

La filtración de la inspección anterior mantuvo la contención y no se ha observado ningún lugar con filtraciones activas.



Foto 1

Descripción del lugar de la fotografía donde no hay filtración o acumulación de lixiviados.

Calle perimetral del lado oeste

4050 - Inspección de Filtraciones/Acumulaciones de Lixiviados de Chiquita

31 de enero de 2026 / John Boucher

Realizado el

31 de enero de 2026 1:10 PM PST

Elaborado por

John Boucher

Inspección de Filtraciones de Lixiviados

Inspección de filtraciones/acumulación de lixiviados

Inspección de filtraciones/acumulación de lixiviados 1

¿Se localizó la filtración/acumulación de lixiviados?

No



Foto 1

Descripción del lugar de la fotografía donde no hay filtración o acumulación de lixiviados.

Calle perimetral del lado norte

4050 - Inspección de Filtraciones/Acumulaciones de Lixiviados de Chiquita

Completada

1 de febrero de 2026 / Tom Roe

Realizado el

1 de febrero de 2026 7:16 AM PST

Elaborado por

Tom Roe

Inspección de Filtraciones de Lixiviados

Inspección de filtraciones/acumulación de lixiviados

Inspección de filtraciones/acumulación de lixiviados 1

¿Se localizó la filtración/acumulación de lixiviados?

No



Foto 1

Descripción del lugar de la fotografía donde no hay filtración o acumulación de lixiviados.

Calle perimetral del lado oeste.

4050 - Inspección de Filtraciones/Acumulaciones de Lixiviados de Chiquita

Completada

1 de febrero de 2026 / Tom Roe

Realizado el

1 de febrero de 2026 1:08 PM PST

Elaborado por

Tom Roe

Inspección de Filtraciones de Lixiviados

Inspección de filtraciones/acumulación de lixiviados

Inspección de filtraciones/acumulación de lixiviados 1

¿Se localizó la filtración/acumulación de lixiviados?

No



Foto 1

Descripción del lugar de la fotografía donde no hay filtración o acumulación de lixiviados.

Calle perimetral del norte.