






















Award Recipient*



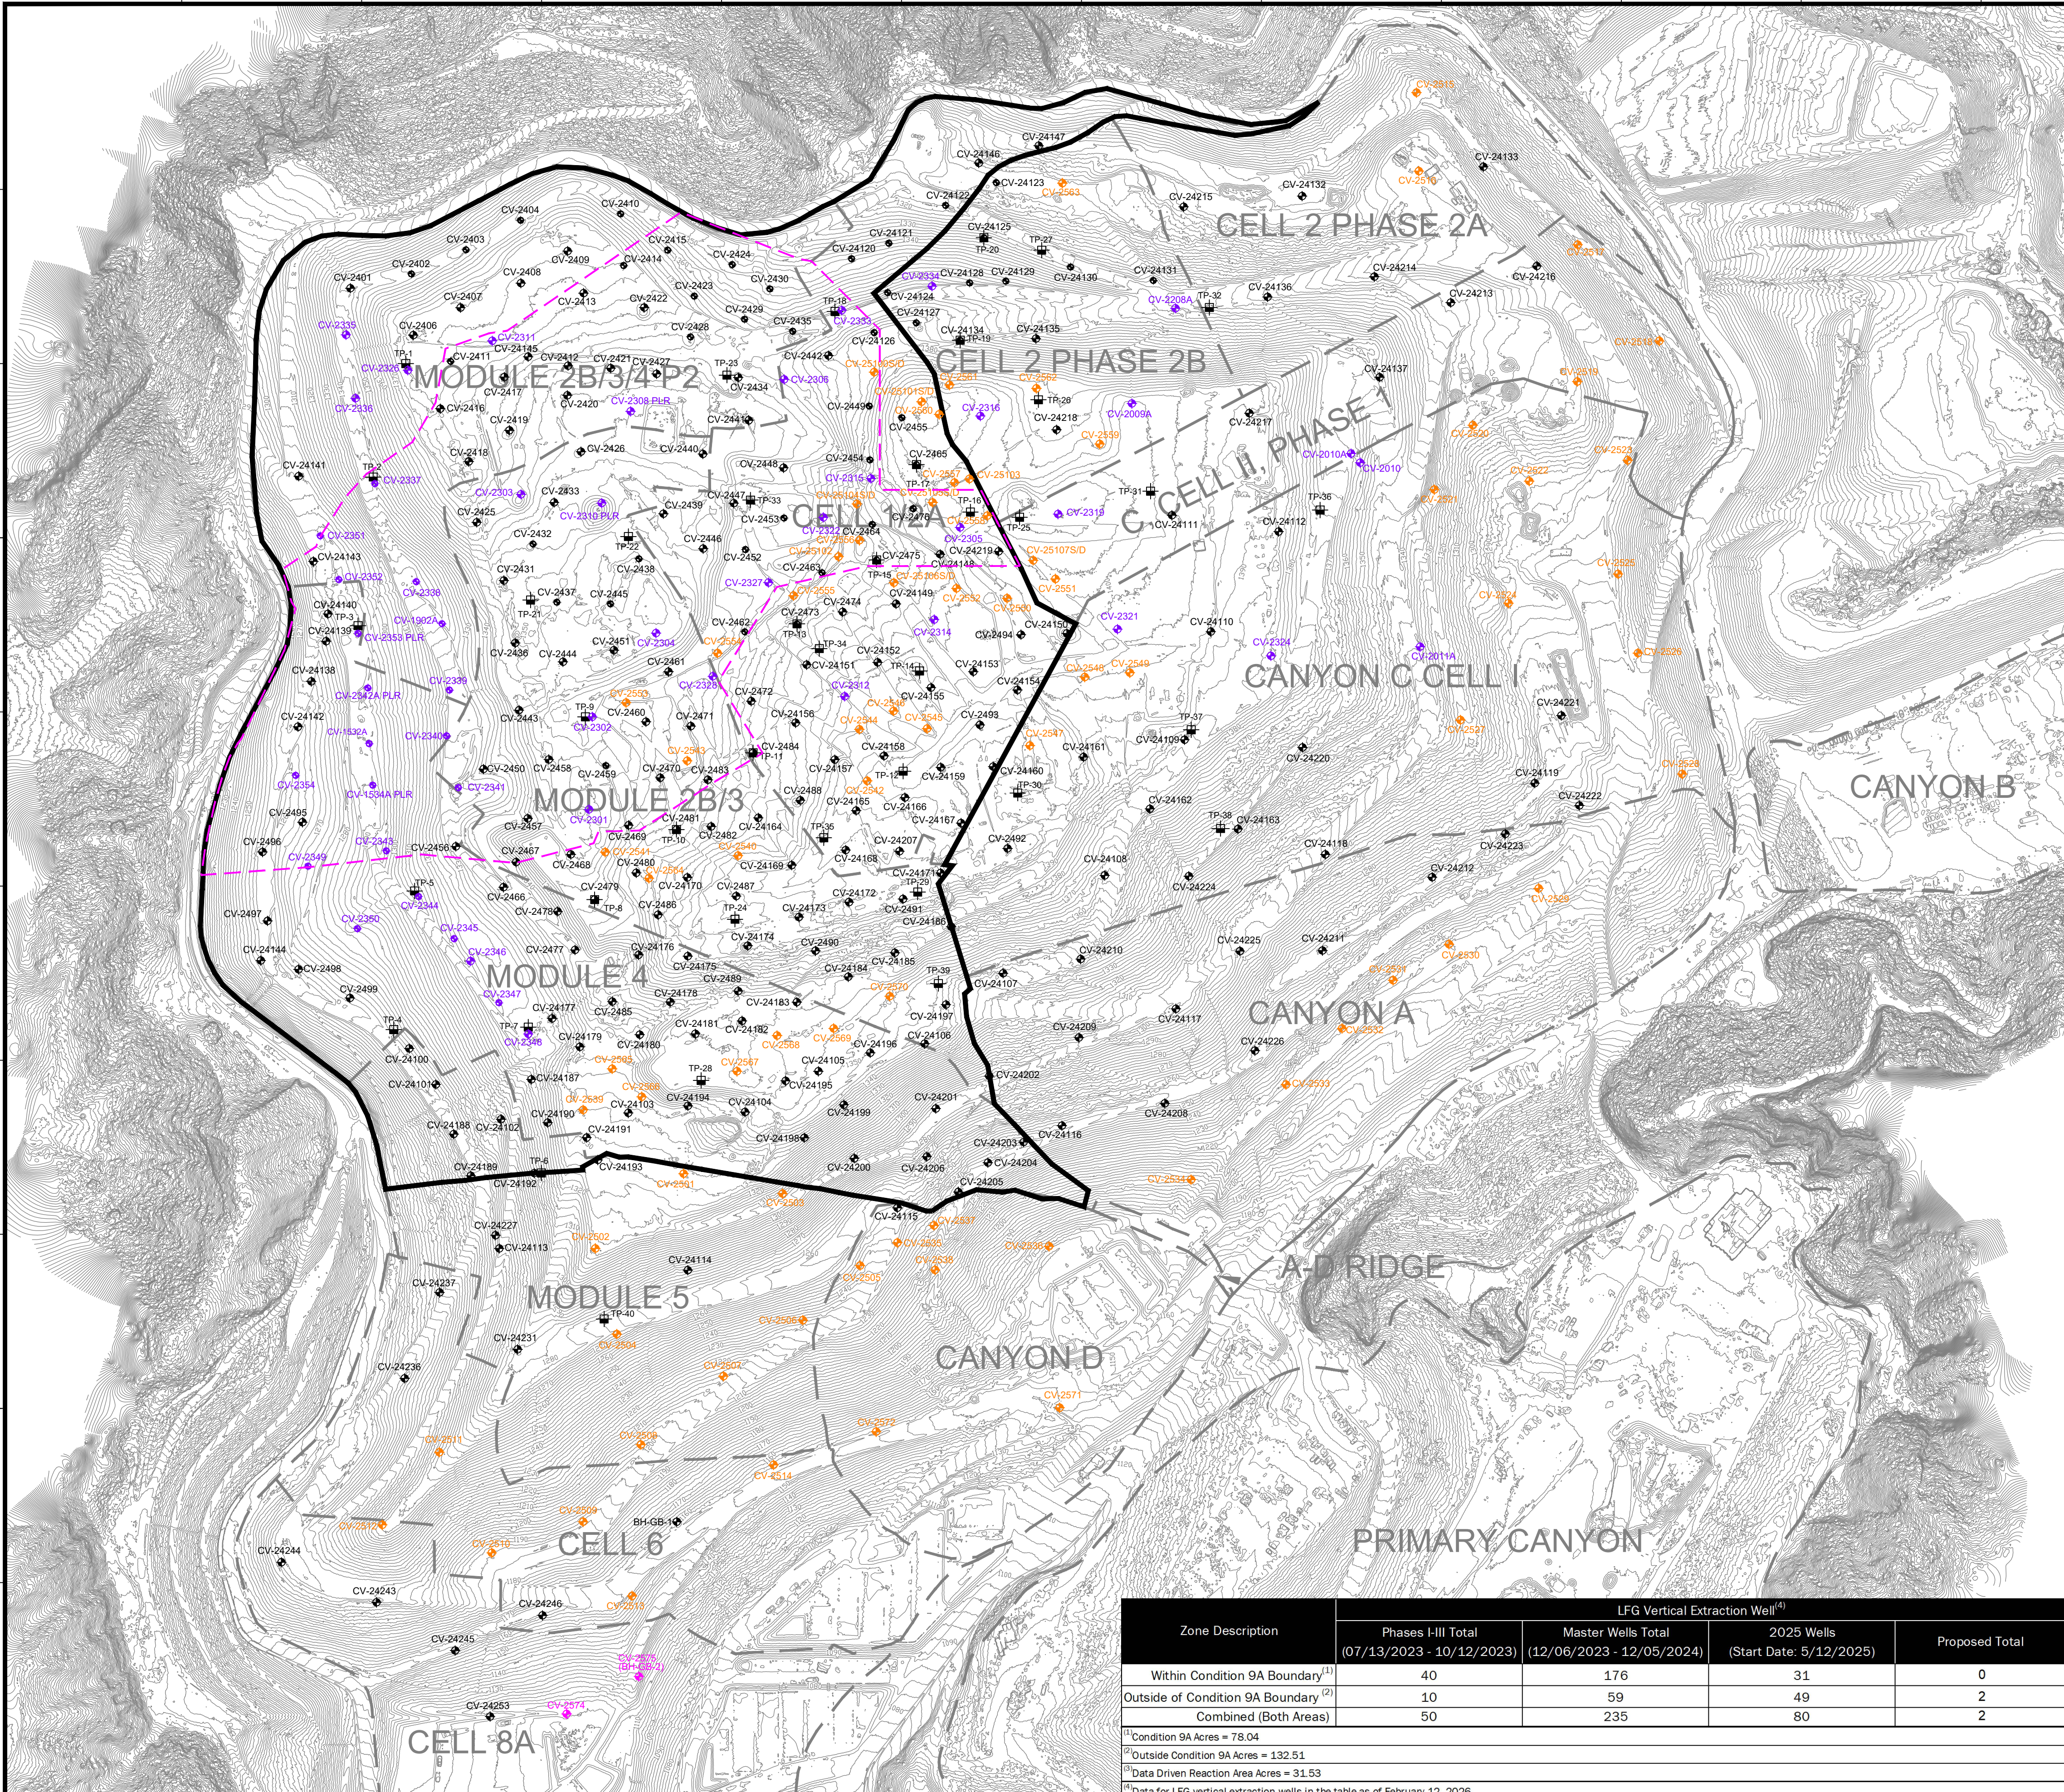












GRAPHIC SCALE
190 95 0 190 380 570
SCALE: 1"=190'

LEGEND

-  EXISTING TOPOGRAPHIC CONTOUR
-  EXISTING CELL LIMITS (APPROXIMATE)
-  REACTION AREA BOUNDARY (APPROXIMATE) - BASED ON DATA REVIEW
-  REACTION AREA BOUNDARY - CONDITION 9A
-  EXISTING PHASES I-III LFG EXTRACTION WELL - INSTALLED
-  EXISTING MASTER LFG EXTRACTION WELL - INSTALLED
-  EXISTING 2025 LFG EXTRACTION WELL - INSTALLED
-  PROPOSED LFG EXTRACTION WELL SCHEDULED FOR DRILLING DURING THE WEEK OF 02/16/2026 TO 02/20/2026
-  EXISTING TEMPERATURE PROBE - INSTALLED

DATE	
REVISION	
NO.	
SHEET TITLE: WELL/TEMPERATURE PROBE INSTALLATION MAP	CLIENT: CHIQUITA CANYON LANDFILL CASTAIC, CALIFORNIA
PROJECT TITLE: 2025 GCCS EXPANSION WELL & TEMPERATURE PROBE MASTER PLAN CHIQUITA CANYON LANDFILL CASTAIC, CALIFORNIA	
DATE: 02/12/2026	SCALE: AS SHOWN
SHEET: 1	

Zone Description	LFG Vertical Extraction Well ⁽⁴⁾			
	Phases I-III Total (07/13/2023 - 10/12/2023)	Master Wells Total (12/06/2023 - 12/05/2024)	2025 Wells (Start Date: 5/12/2025)	Proposed Total
Within Condition 9A Boundary ⁽¹⁾	40	176	31	0
Outside of Condition 9A Boundary ⁽²⁾	10	59	49	2
Combined (Both Areas)	50	235	80	2

⁽¹⁾Condition 9A Acres = 78.04
⁽²⁾Outside Condition 9A Acres = 132.51
⁽³⁾Data Driven Reaction Area Acres = 31.53
⁽⁴⁾Data for LFG vertical extraction wells in the table as of February 12, 2026.

GENERAL DRAWING NOTES:

- EXISTING TOPOGRAPHIC SURVEY INFORMATION SHOWN WAS PROVIDED BY PROPELLER. AERIAL PHOTOGRAPHY DATED FEBRUARY 10, 2026.
- NORTH ARROW SHOWN HERE IS REFERENCE TO THE CALIFORNIA STATE PLANE ZONE V COORDINATE SYSTEM, NAD 83.