























□

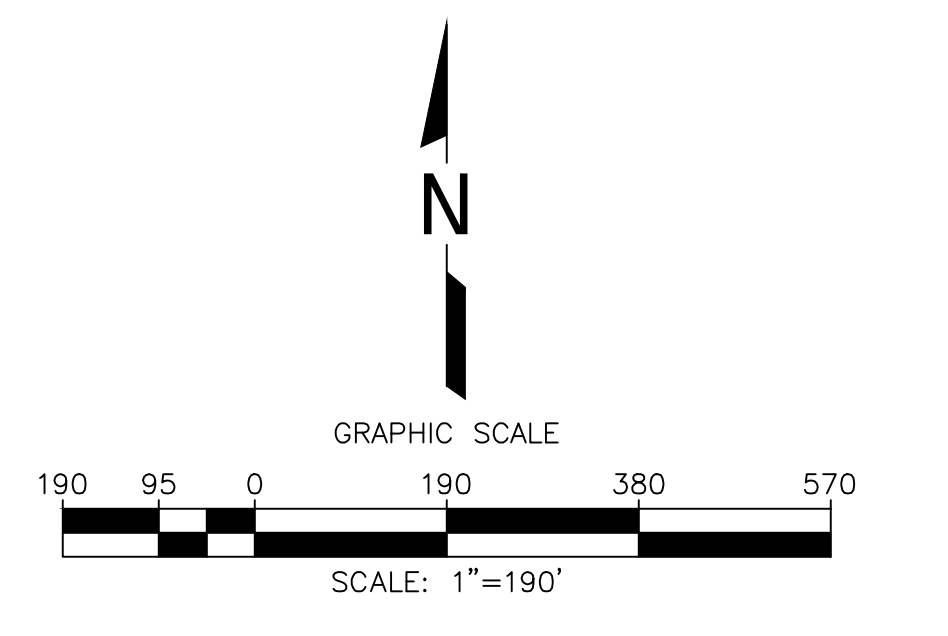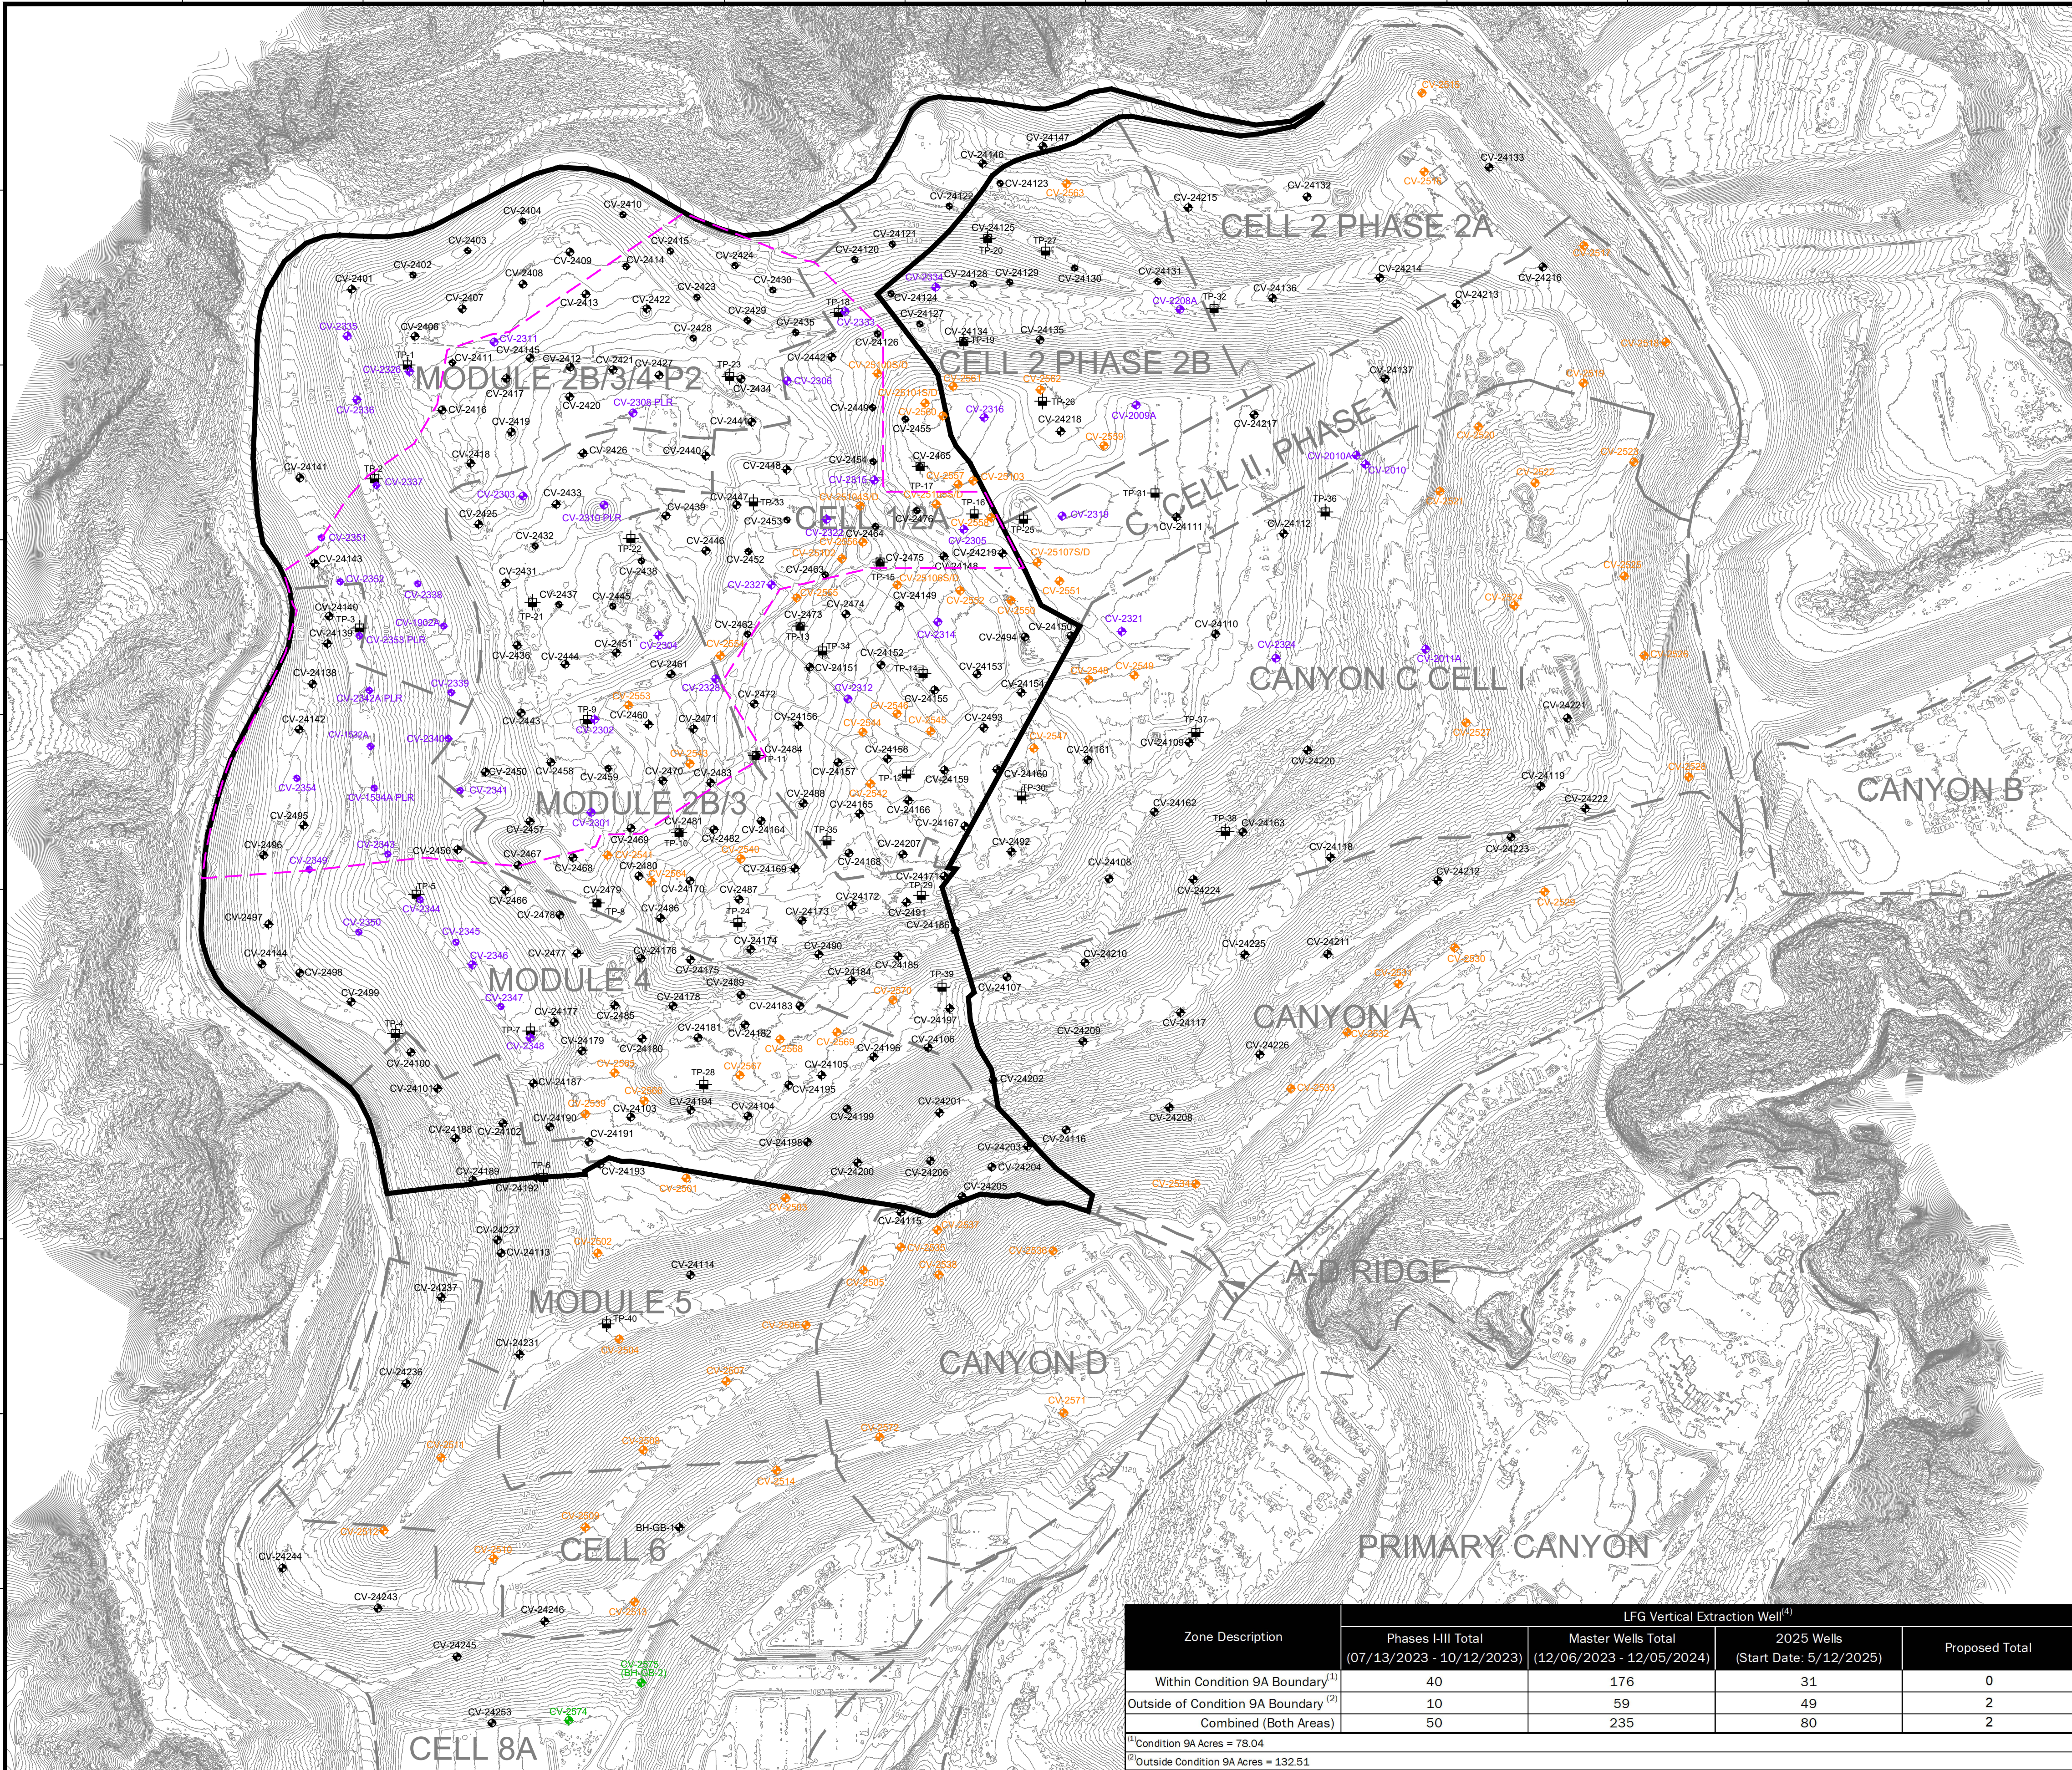

**LEGEND**

- EXISTING TOPOGRAPHIC CONTOUR
- EXISTING CELL LIMITS (APPROXIMATE)
- REACTION AREA BOUNDARY (APPROXIMATE) - BASED ON DATA REVIEW
- REACTION AREA BOUNDARY - CONDITION 9A
- EXISTING PHASES I-III LFG EXTRACTION WELL - INSTALLED
- EXISTING MASTER LFG EXTRACTION WELL - INSTALLED
- EXISTING 2025 LFG EXTRACTION WELL - INSTALLED
- PROPOSED LFG EXTRACTION WELL
- EXISTING TEMPERATURE PROBE - INSTALLED

DATE									
REVISION									
NO.	1	2	3	4	5	6	7	8	9
SHEET TITLE:	WELL/TEMPERATURE PROBE INSTALLATION MAP								
PROJECT TITLE:	2025 GCCS EXPANSION WELL & TEMPERATURE PROBE MASTER PLAN CHIQUITA CANYON LANDFILL CASTAIC, CALIFORNIA								
CLIENT:	<b>SCS ENGINEERS</b> ENVIRONMENTAL CONSULTANTS 3800 ALLEY, IRVINE, CALIFORNIA, SUITE 300 LONG BEACH, CA 90808 PH: (562) 428-9544 F: (562) 428-9544 WWW: WWW.SCS-ENGINEERS.COM								
DATE:	03/06/2026								
SCALE:	AS SHOWN								
SHEET:	1								

Zone Description	LFG Vertical Extraction Well <sup>(4)</sup>			
	Phases I-III Total (07/13/2023 - 10/12/2023)	Master Wells Total (12/06/2023 - 12/05/2024)	2025 Wells (Start Date: 5/12/2025)	Proposed Total
Within Condition 9A Boundary <sup>(1)</sup>	40	176	31	0
Outside of Condition 9A Boundary <sup>(2)</sup>	10	59	49	2
Combined (Both Areas)	50	235	80	2

<sup>(1)</sup>Condition 9A Acres = 78.04  
<sup>(2)</sup>Outside Condition 9A Acres = 132.51  
<sup>(3)</sup>Data Driven Reaction Area Acres = 31.53  
<sup>(4)</sup>Data for LFG vertical extraction wells in the table as of March 06, 2026.

**GENERAL DRAWING NOTES:**

- EXISTING TOPOGRAPHIC SURVEY INFORMATION SHOWN WAS PROVIDED BY PROPELLER. AERIAL PHOTOGRAPHY DATED FEBRUARY 18, 2026.
- NORTH ARROW SHOWN HERE IS REFERENCE TO THE CALIFORNIA STATE PLANE ZONE V COORDINATE SYSTEM, NAD 83.