
De: Medina, Steven <SMedina@scsengineers.com>
Enviado: Viernes 29 de mayo de 2026 5:47 PM
Para: Baitong Chen; Christina Ojeda; Nathaniel Dickel
Cc: Han, Jessie; Chris Fear; Viswanathan, Srividhya; Mark.Adams; Dylan Smith; Sarah Phillips; Huber, Rachelle; Bill Haley
Asunto: Orden de Depuración Estipulada del Caso No. 6177-4 - Actualización Semanal sobre la Instalación y Operación de las Bombas
Adjuntos: 2026 CCLF Existing De-Watering Well with Pump Map_2026-05-29.pdf

[REMITENTE EXTERNO: Tenga precaución con los enlaces/adjuntos]

Hola a todos,

Según la Condición 65 de la Orden Estipulada Modificada, a continuación, se encuentra el resumen de la instalación y operación de las bombas de desagüe para el Vertedero de Chiquita Canyon. Esta información está sujeta a cambios, en base a una mayor revisión y verificación.

Durante el período que transcurrió desde el 22/05/2026 hasta el 28/05/2026, Chiquita completó la instalación y comenzó a operar durante el día cuatro (4) bombas en pozos verticales de extracción de LFG dando un total de ciento once (111) bombas operando en pozos verticales de extracción de LFG. Además, la semana pasada se retiraron tres (3) bombas de la línea y se pusieron operativas cuatro (4) bombas nuevas, generando un aumento neto de una (1) bomba. La cantidad de bombas fuera de línea es mayor de lo normal debido en gran parte a la menor capacidad de disposición de lixiviados fuera del sitio y al despliegue en curso de la cubierta de geomembrana de EVOH/HDPE. Se debe tener en cuenta que Chiquita tiene otras bombas en funcionamiento en sumideros perimetrales que no están incluidas en esta cuenta.

Durante el período que va del 29/05/2026 hasta el 04/06/2026, dada la cantidad de bombas de desagüe instaladas hasta la fecha y el mantenimiento asociado a esas bombas, Chiquita tiene planeado instalar y comenzar a operar cero (0) bombas adicionales en pozos verticales de extracción de LFG en ubicaciones a lo largo de la pendiente norte y sur de la zona reactiva. La instalación de las bombas se retomará una vez que se vuelvan a encender las bombas existentes, sujeto a la capacidad de salida para disposición.

STEVEN Rubén Medina, **E.I.T.**

Profesional del Proyecto

SCS Engineers

3900 Kilroy Airport Way, Suite 300

Long Beach, CA 90806

858-204-4342 (c)

SMedina@scsengineers.com


Dirigidos por el Éxito de los Clientes

www.scsengineers.com


GENERAL DRAWING NOTES:

- EXISTING TOPOGRAPHIC SURVEY INFORMATION SHOWN WAS PROVIDED BY PROPELLOR. AERIAL PHOTOGRAPHY DATED MAY 06, 2026.
- NORTH ARROW SHOWN HERE IS REFERENCE TO THE CALIFORNIA STATE PLANE ZONE V COORDINATE SYSTEM, NAD 83.
- THE LOCATION OF ANY EXISTING GCCS COMPONENTS AND OTHER FEATURES ARE APPROXIMATE AND SHOULD BE USED FOR INFORMATION PURPOSES ONLY.

A
B
C
D
E
F
G
H
I
J

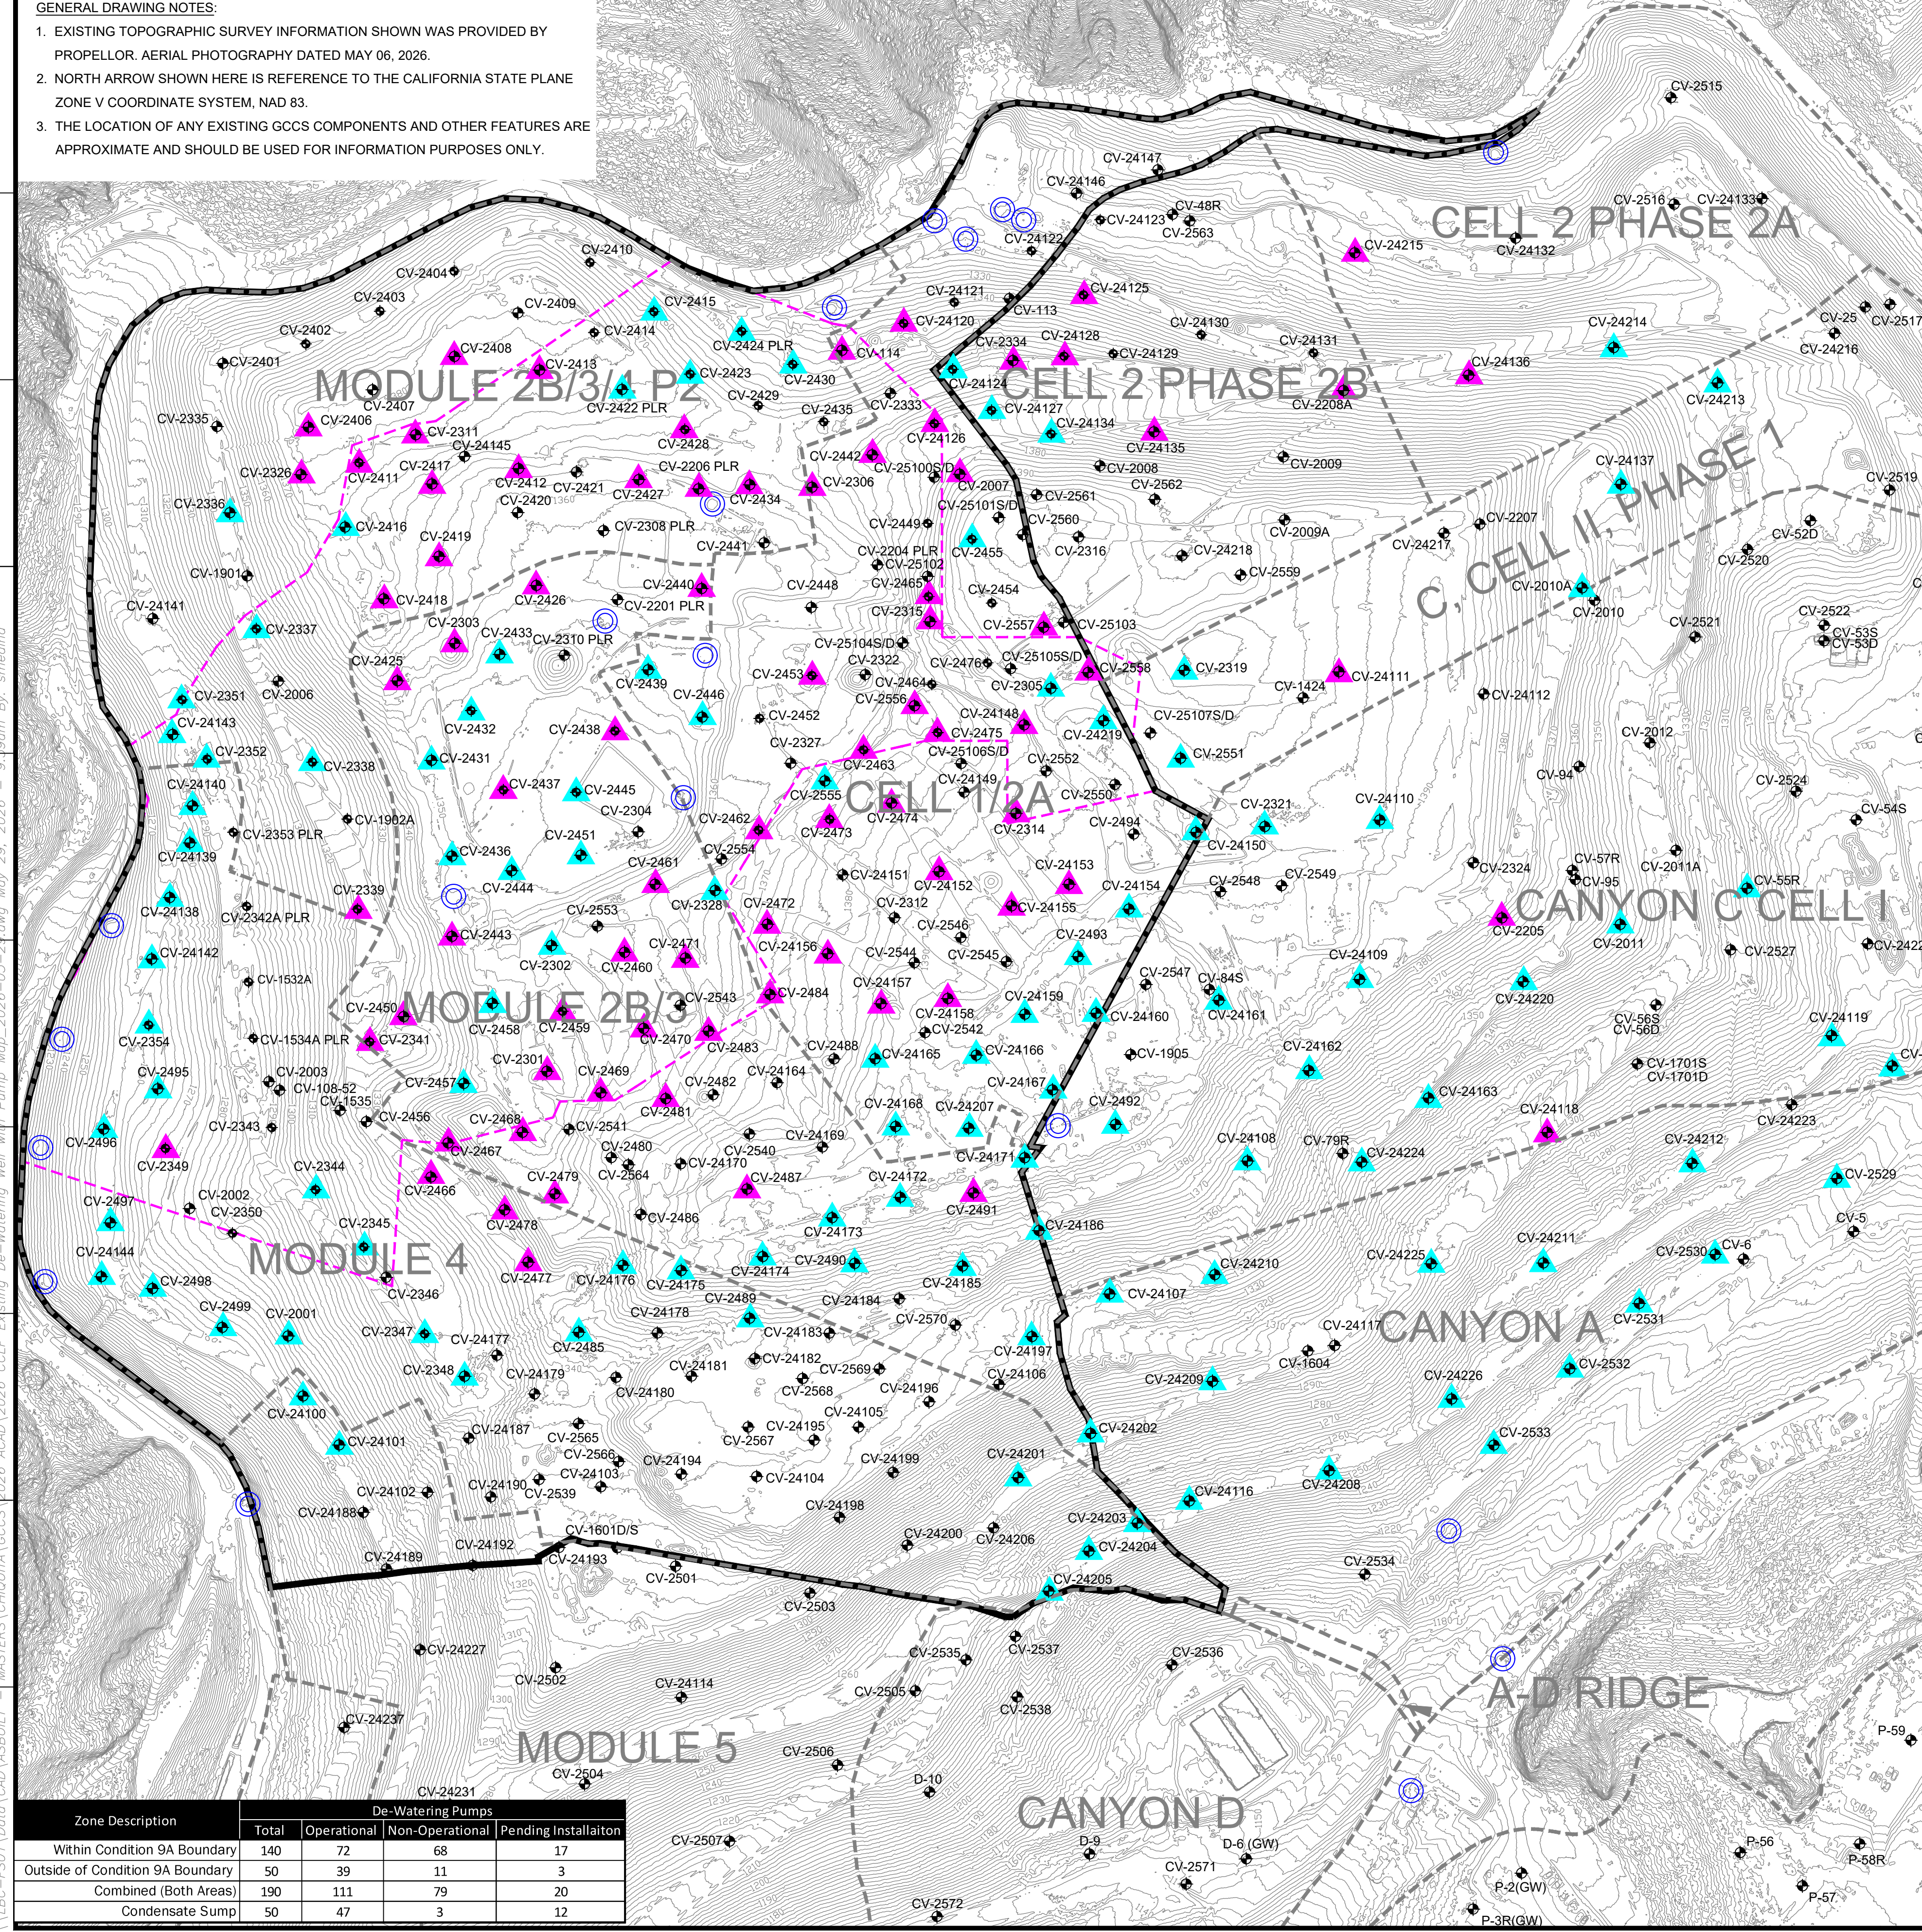

De-Watering Well Pumps that are Currently Running		
#	Well ID	Operational Startup Date
1	CV-2337	4/22/2024
2	CV-2302	4/26/2024
3	CV-2328	4/26/2024
4	CV-2336	4/30/2024
5	CV-24142	5/3/2024
6	CV-24144	5/13/2024
7	CV-2496	5/30/2024
8	CV-2497	5/30/2024
9	CV-2416	6/24/2024
10	CV-24109	7/3/2024
11	CV-24162	7/7/2024
12	CV-24101	7/8/2024
13	CV-24100	7/17/2024
14	CV-2498	7/18/2024
15	CV-2348	7/22/2024
16	CV-2347	7/24/2024
17	CV-2345	7/27/2024
18	CV-2344	7/30/2024
19	CV-24124	8/24/2024
20	CV-2423	8/26/2024
21	CV-24108	9/4/2024
22	CV-24210	9/10/2024
23	CV-2451	12/23/2024
24	CV-2445	1/6/2025
25	CV-2432	1/7/2025
26	CV-24212	1/10/2025
27	CV-2001	1/23/2025
28	CV-2338	2/8/2025
29	CV-24202	2/20/2025
30	CV-24209	2/28/2025
31	CV-24197	3/11/2025
32	CV-24166	4/7/2025
33	CV-24168	4/7/2025
34	CV-24171	4/7/2025
35	CV-24165	4/7/2025
36	CV-24134	4/9/2025
37	CV-24173	4/15/2025
38	CV-24174	4/15/2025
39	CV-24175	4/15/2025
40	CV-24159	4/16/2025
41	CV-24154	4/17/2025
42	CV-24214	5/2/2025
43	CV-2354	5/6/2025
44	CV-2493	5/6/2025
45	CV-24160	5/6/2025
46	CV-2492	5/7/2025
47	CV-24161	5/8/2025
48	CV-24224	5/12/2025
49	CV-24119	5/14/2025
50	CV-24107	5/15/2025
51	CV-24211	5/15/2025
52	CV-24137	5/15/2025
53	CV-24208	5/16/2025
54	CV-24116	5/20/2025
55	CV-24204	5/20/2025
56	CV-24205	5/20/2025
57	CV-2490	6/5/2025
58	CV-24203	6/5/2025
59	CV-24225	6/9/2025
60	CV-24207	6/9/2025
61	CV-24186	6/10/2025
62	CV-24222	6/10/2025
63	CV-24163	6/11/2025
64	CV-2439	6/12/2025
65	CV-24143	6/12/2025
66	CV-24139	6/12/2025
67	CV-24140	6/14/2025
68	CV-24220	6/16/2025
69	CV-2436	6/23/2025
70	CV-2444	6/23/2025
71	CV-55R	6/23/2025
72	CV-24213	7/9/2025
73	CV-24150	7/9/2025
74	CV-2319	7/9/2025
75	CV-24219	7/9/2025
76	CV-24110	7/17/2025
77	CV-2485	8/7/2025
78	CV-2489	9/4/2025
79	CV-2431	9/18/2025
80	CV-2530	10/3/2025
81	CV-2533	10/3/2025
82	CV-2532	10/17/2025
83	CV-2529	10/18/2025
84	CV-2010A	11/24/2025
85	CV-2011A	11/24/2025
86	CV-2551	12/30/2025
87	CV-2351	1/23/2026
88	CV-24138	1/23/2026
89	CV-2352	1/26/2026
90	CV-2499	1/27/2026
91	CV-2455	2/28/2026
92	CV-2495	2/28/2026
93	CV-24167	3/4/2026
94	CV-24185	3/19/2026
95	CV-24201	3/26/2026
96	CV-2430	3/31/2026
97	CV-2555	4/1/2026
98	CV-24226	4/2/2026
99	CV-24176	4/3/2026
100	CV-2422	4/6/2026
101	CV-2321	4/10/2026
102	CV-2433	4/11/2026
103	CV-2446	4/11/2026
104	CV-2457	4/11/2026
105	CV-2458	4/11/2026
106	CV-2424	4/13/2026
107	CV-2305	4/15/2026
108	CV-24172	4/16/2026
109	CV-2415	4/22/2026
110	CV-2531	4/29/2026
111	CV-24127	5/21/2026

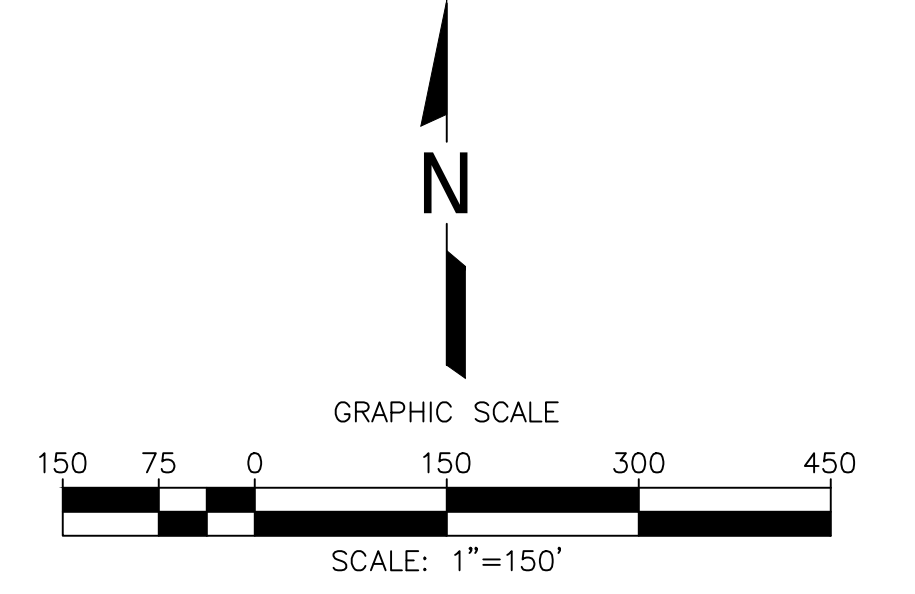

- LEGEND**
- 1150 TOPOGRAPHIC CONTOUR
 - EXISTING CELL LIMITS (APPROXIMATE)
 - REACTION AREA BOUNDARY - CONDITION 9A
 - REACTION AREA BOUNDARY - DATA ANALYSIS
 - ⊕ CV-XX EXISTING VERTICAL LFG EXTRACTION WELL
 - ⊕ CV-XX PLR EXISTING LFG VERTICAL EXTRACTION WELL - PRESSURIZED LEACHATE RELEASE
 - ⊙ EXISTING CONDENSATE SUMP WITH PUMP
 - ▲ EXISTING DE-WATERING WELL WITH PUMP - CURRENTLY RUNNING
 - ▲ EXISTING DE-WATERING WELL WITH PUMP - INSTALLED

De-Watering Well Pumps That Are Currently Installed and Not in Operation	
#	Well ID
1	CV-114
2	CV-2007
3	CV-2205 PLR
4	CV-2208A
5	CV-2301
6	CV-2303
7	CV-2306
8	CV-2311
9	CV-2314
10	CV-2315
11	CV-2326
12	CV-2334
13	CV-2339
14	CV-2341
15	CV-2349
16	CV-2406
17	CV-2408
18	CV-2411
19	CV-2412
20	CV-2415
21	CV-2417
22	CV-2419
23	CV-2418
24	CV-2425
25	CV-2426
26	CV-2427
27	CV-2428
28	CV-2434
29	CV-2437
30	CV-2438
31	CV-2440
32	CV-2442
33	CV-2443
34	CV-2450
35	CV-2453
36	CV-2459

Zone Description	De-Watering Pumps			
	Total	Operational	Non-Operational	Pending Installation
Within Condition 9A Boundary	140	72	68	17
Outside of Condition 9A Boundary	50	39	11	3
Combined (Both Areas)	190	111	79	20
Condensate Sump	50	47	3	12

CLIENT: CHIQUITA CANYON LANDFILL CASTAIC, CALIFORNIA

PROJECT TITLE: CHIQUITA CANYON LANDFILL CASTAIC, CALIFORNIA

DATE: 05/29/2026

SCALE: AS SHOWN

SHEET: 1