

De: Dylan Smith <Dylan.Smith@WasteConnections.com>
Enviado: Jueves 2 de julio de 2026 6:19 PM
Para: Karen Gork
Cc: Todd.Thalhamer@Calrecycle.ca.gov; LFrias@ph.lacounty.gov; NQuick@ph.lacounty.gov; RRagland@ph.lacounty.gov; BMcphillips@counsel.lacounty.gov; Wes.Mindermann@CalRecycle.ca.gov; mark.debie@calrecycle.ca.gov; mark.debie@calrecycle.ca.gov; emorofuji@ph.lacounty.gov; btway@ph.lacounty.gov; Relon.MarkAnthony@epa.gov; Holybee.Tyler@epa.gov; Friedli.Laura@epa.gov; John Perkey; Sarah Phillips; Gregory.Shaffer@dtsc.ca.gov; Natasha.DiPietro@dtsc.ca.gov; Gregory.Gentile@dtsc.ca.gov; WILLIAM.HALEY@WasteConnections.com
Asunto: Vertedero de Chiquita Canyon - Cubierta Geosintética - Medida de Mitigación 4.1
Adjuntos: RM22.1077-CCL-EVOH-FIG 1-(2026-07-02).pdf; 2026 CCLF Reaction Area_Reactive Wells_2026-06-19.pdf; Milestone 2B Chiquita Canyon LF Isopach_May.2026.pdf

A continuación se encuentra la actualización de Chiquita de la semana sobre el estado de la instalación de la cubierta de EVOH/HDPE geomembrana de 60-mil en el Vertedero de Chiquita Canyon, conforme a la Medida de Mitigación 4.1 de la Orden de Cumplimiento de la LEA emitida el 1 de mayo de 2025.


Al 26 de junio de 2026, D&E, en nombre de Chiquita, ha instalado aproximadamente 2,773,235 pies cuadrados de cubierta de geomembrana de EVOH/HDPE de 60 milésimas de pulgada, marrón. De este total, se desplegaron aproximadamente 622,707 pies cuadrados sobre la geomembrana existente de 30 milésimas de pulgada para aumentar su efectividad. La obra realizada la semana del 22 de junio también incluyó reparaciones y el detallado de los paneles existentes, que incluyen la fabricación de bases, emparchado, soldadura por extrusión y volver a coser, según la necesidad. El trabajo continuó durante la semana del 29 de junio de 2026.


El mapa del sitio adjunto muestra la extensión aproximada de la cubierta de geomembrana instalada al miércoles 1 de julio de 2026, pero se actualizó el cuadro de texto con los totales hasta el 26/6/2026, como también la cubierta de geomembrana descrita en el anteproyecto del plan de trabajo revisado para la extensión del área de la cubierta de geomembrana presentado a la LEA, a la US EPA y al DTSC el 13 de marzo de 2026. También se adjuntan a esta entrega el mapa isopáquico mensual de mayo de 2026 y una figura que identifica los pozos que muestran indicios de reacción al 1 de junio de 2026. Debido a limitaciones técnicas, actualmente no podemos crear una figura que incluya todos estos datos. El isopáquico mensual de junio de 2026 y los pozos que indicaron indicios de reacción al 1 de julio estarán disponibles en la presentación de la próxima semana; la presentación de esta semana se realizará el jueves debido al próximo feriado del 4 de julio.

Gracias,


Dylan Smith

P:\SITES\CHIQUITA CYN LF\MONITORING SUMMARY\FIGURES-WEEKLY\RM22.1077-CCL-EVOH-FIG 1-(2026-07-02).DWG July 2, 2026 -- 9:37 AM BY: GLA-USER

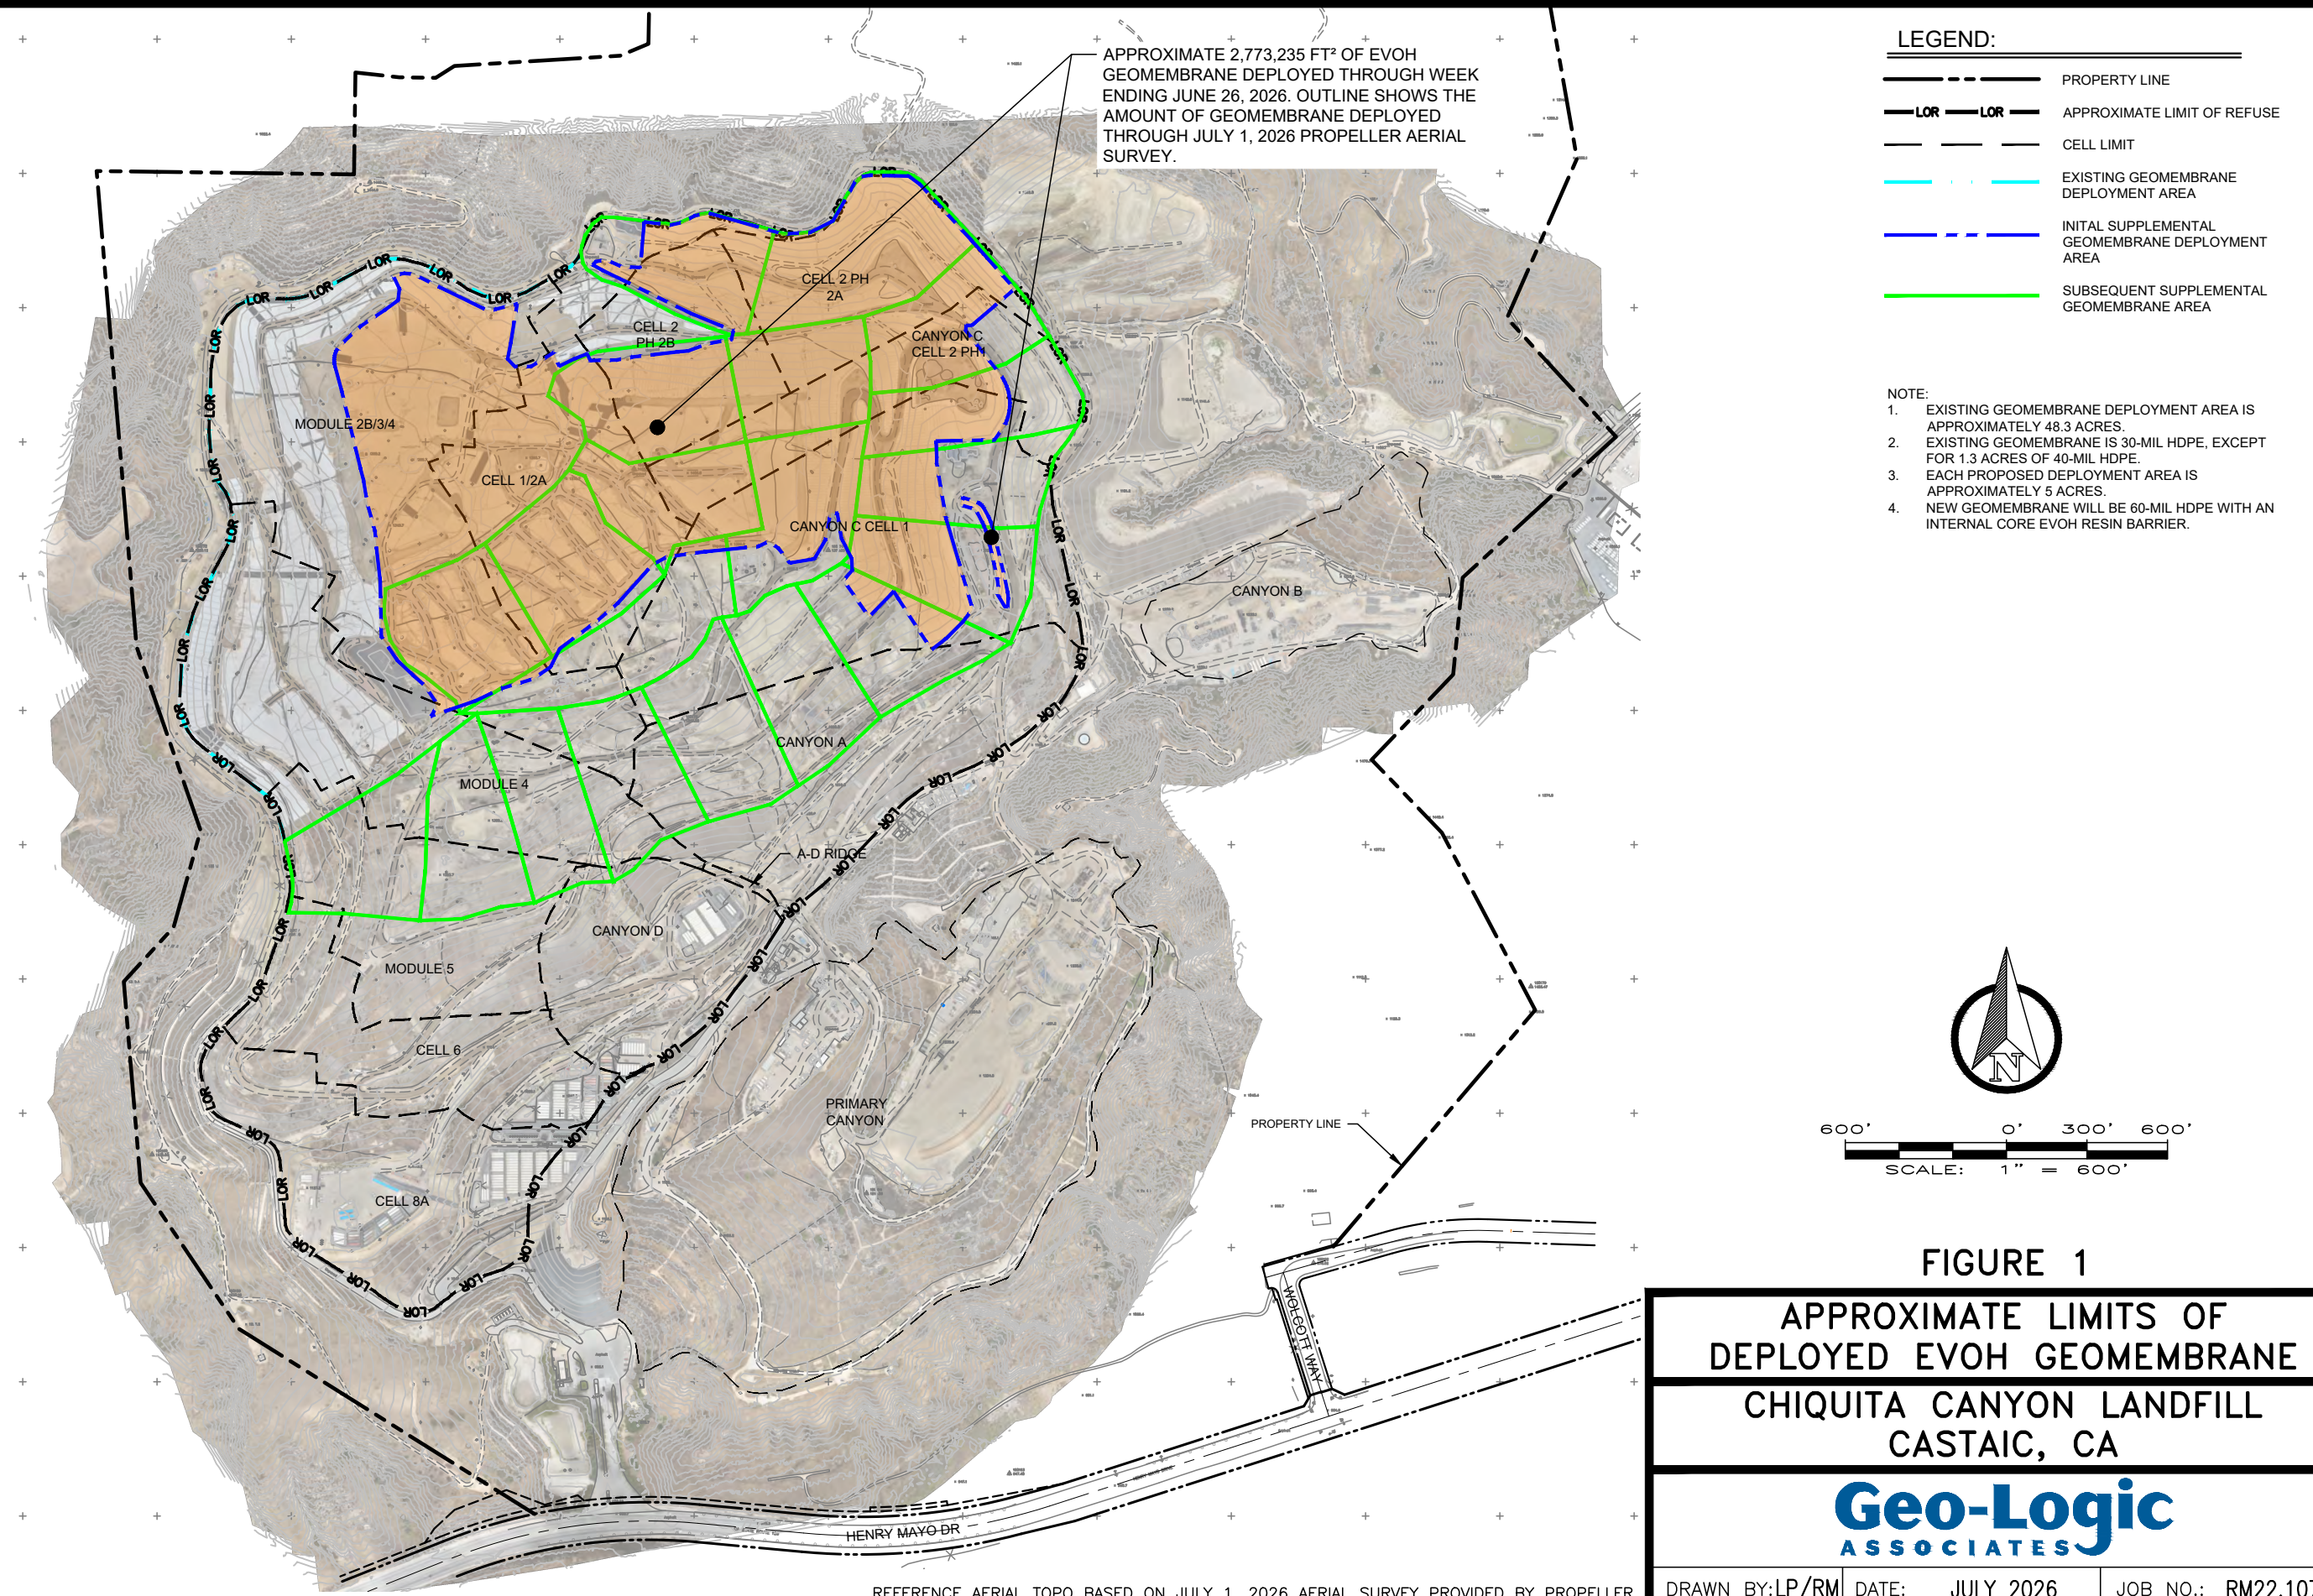

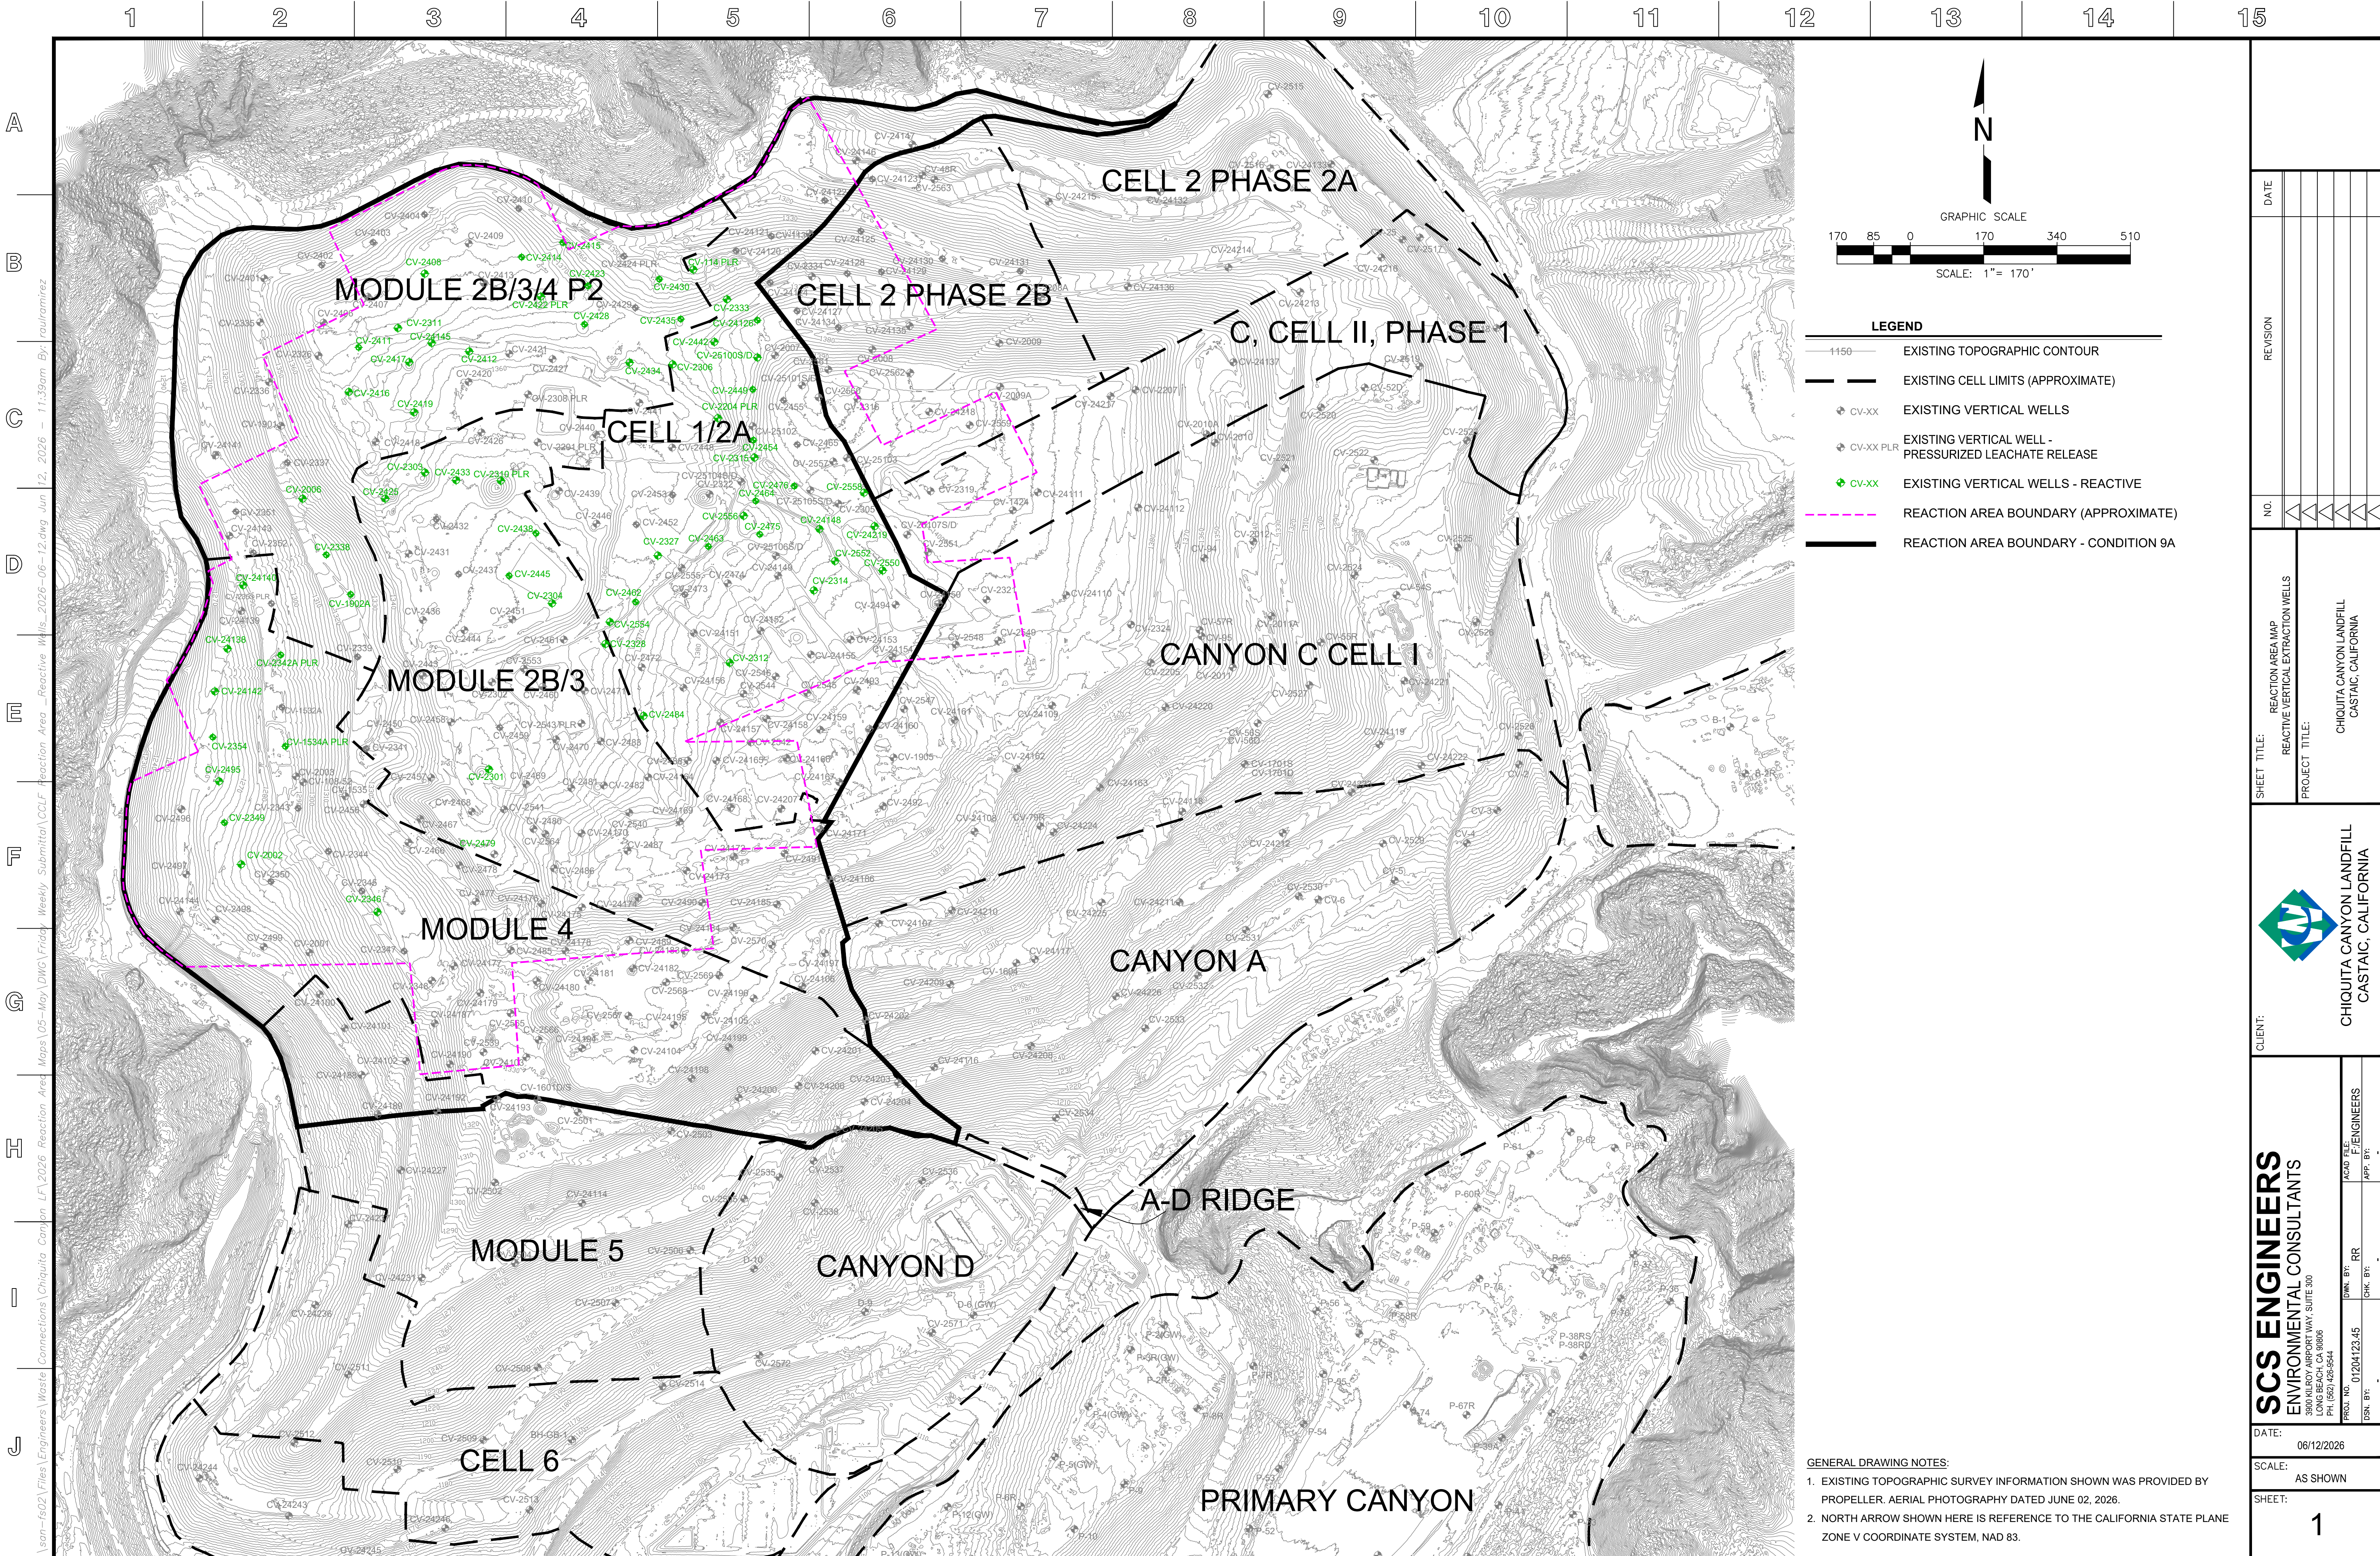

Chiquita Canyon Landfill -Isopach

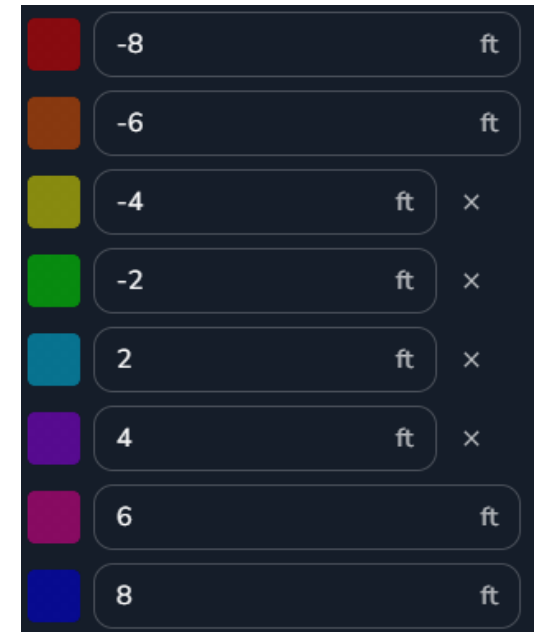

May 27, 2026 Survey Image. May 6, 2026 vs May 27, 2026