

De: Dylan Smith
Enviado: Viernes 10 de julio de 2026 a la 7:12 PM
Para: Karen Gork
Cc: Todd.Thalhamer@Calrecycle.ca.gov; LFrias@ph.lacounty.gov; NQuick@ph.lacounty.gov; RRagland@ph.lacounty.gov; BMcphillips@counsel.lacounty.gov; Wes.Mindermann@CalRecycle.ca.gov; mark.debie@calrecycle.ca.gov; mark.debie@calrecycle.ca.gov; emorofuji@ph.lacounty.gov; btway@ph.lacounty.gov; Relon.MarkAnthony@epa.gov; Holybee.Tyler@epa.gov; Friedli.Laura@epa.gov; John Perkey; Sarah Phillips; Gregory.Shaffer@dtsc.ca.gov; Natasha.DiPietro@dtsc.ca.gov; Gregory.Gentile@dtsc.ca.gov; WILLIAM.HALEY@WasteConnections.com
Asunto: Vertedero de Chiquita Canyon - Cubierta Geosintética - Medida de Mitigación 4.1
Adjuntos: RM22.1077-CCL-EVOH-FIG 1-(2026-07-09)-FIG 1.pdf; Milestone 2B Chiquita Canyon LF Isopach_June.2026.pdf; 2026 CCLF Reaction Area_Reactive Wells_2026-06-19.pdf

A continuación, se encuentra la actualización de Chiquita de la semana sobre el estado de la instalación de la cubierta de EVOH/HDPE geomembrana de 60-mil en el Vertedero de Chiquita Canyon, conforme a la Medida de Mitigación 4.1 de la Orden de Cumplimiento de la LEA emitida el 1 de mayo de 2025.


Al 3 de julio de 2026, D&E, en nombre de Chiquita, ha instalado aproximadamente 2,828,807 pies cuadrados de cubierta de geomembrana de EVOH/HDPE de 60 milésimas de pulgada. De este total, se desplegaron aproximadamente 678,279 pies cuadrados sobre la geomembrana existente de 30 milésimas de pulgada para aumentar su efectividad. La obra realizada la semana del 29 de junio también incluyó reparaciones y el detallado de los paneles existentes, que incluyen la fabricación de bases, emparchado, soldadura por extrusión y volver a coser, según la necesidad. El trabajo continuó durante la semana del 6 de julio de 2026.

El mapa del sitio adjunto muestra la extensión aproximada de la cubierta de geomembrana instalada al miércoles 8 de julio de 2026, como también la cubierta de geomembrana descrita en el anteproyecto del plan de trabajo revisado para la extensión del área de la cubierta de geomembrana presentado a la LEA, a la US EPA y al DTSC el 13 de marzo de 2026. También se adjuntan a esta entrega el mapa isopáquico mensual de junio de 2026 y una figura que identifica los pozos que muestran indicios de reacción al 19 de junio de 2026. La próxima semana habrá una nueva figura que identifique los pozos que muestran señales de reacción, en base a la Zona de Mitigación de Reacciones del 10/7/26. Debido a limitaciones técnicas, actualmente no podemos crear una figura que incluya todos estos datos.


Gracias,

Dylan Smith

P:\SITES\CHIQUITA CYN LF\MONITORING SUMMARY\FIGURES-WEEKLY\RM22.1077-CCL-EVOH-FIG 1-(2026-07-09).DWG July 9, 2026 - 4:47 PM BY: GLA-USER

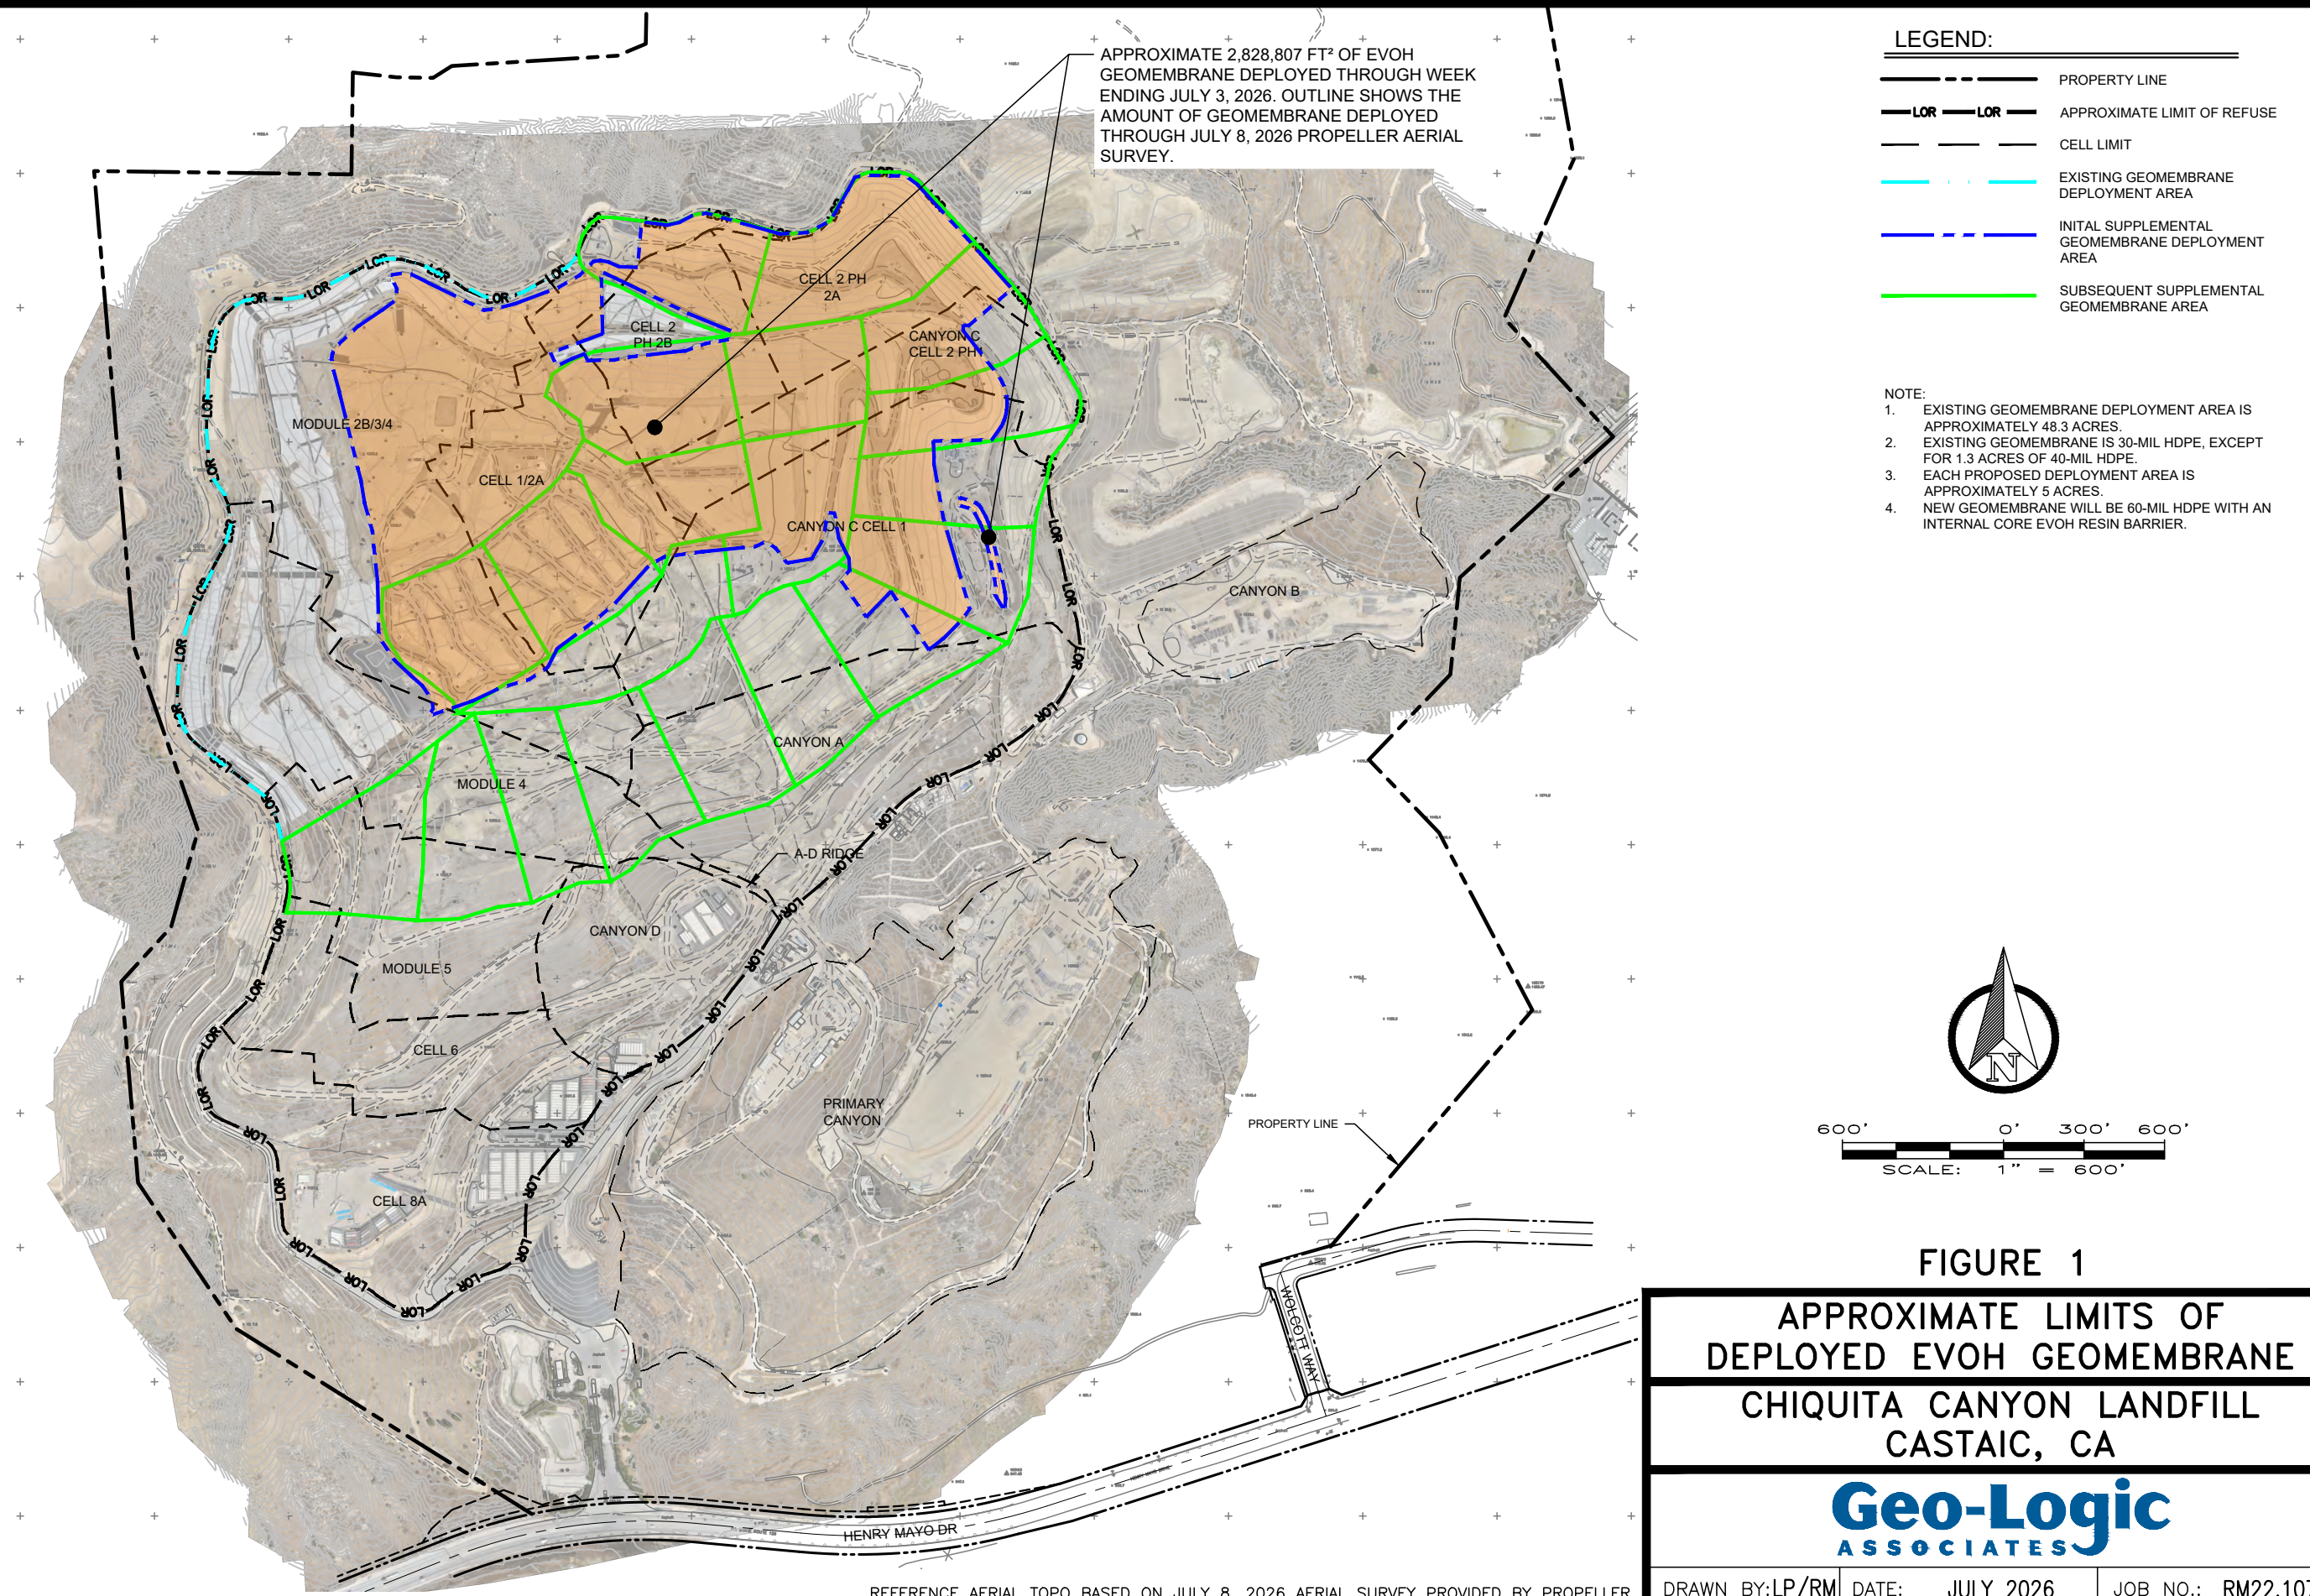

Chiquita Canyon Landfill -Isopach

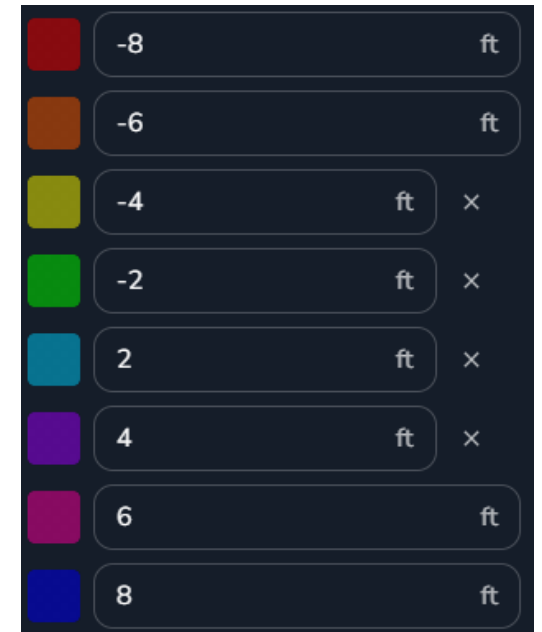

June 24, 2026 Survey Image. June 2, 2026 vs June 24, 2026

