



14 de julio de 2026

Por e-mail

Baitong Chen, Ingeniero en Calidad del Aire, bchen@aqmd.gov
Nathaniel Dickel, Ingeniero S nior de la Calidad del Aire, ndickel@aqmd.gov
Christina Ojeda, Inspectora de la Calidad del Aire, cojeda@aqmd.gov
Distrito de gesti n de la Calidad del Aire de la Costa Sur
21865 East Copley Drive
Diamond Bar, California 91765-4182

Ref.: Informe de Inspecci n Semanal de Lixiviado de Chiquita Canyon, LLC sobre la Orden de Depuraci n Estipulada (Caso No. 6177-4), Condici n 27(c)

Todos:

Conforme a la Condici n 27(c) de la Orden de Depuraci n Estipulada en el Distrito de gesti n de la Calidad del Aire de la Costa Sur en el Caso No. 6177-4 y su modificaci n del 3 de junio de 2026 (la "Orden"), Chiquita Canyon, LLC ("Chiquita") mediante este instrumento presenta la compilaci n adjunta de registros de inspecciones de filtraci n de lixiviados que se realizan dos veces al d a, en el per odo transcurrido del 6 de julio de 2026 al 12 de julio de 2026.

Durante este per odo de informe, Chiquita tambi n realiz  y document  una inspecci n de filtraciones de lixiviados ampliada de toda el  rea del Ca  n Principal la tarde del 8 de julio de 2026, en cumplimiento con la nueva Condici n 27(b)(ii) de la Orden. No se observaron filtraciones ni acumulaciones durante esa inspecci n, como se refleja en el registro adjunto de esa tarde. Consistente con la Condici n 27(c), este informe tambi n identifica las filtraciones o acumulaciones de lixiviados observadas fuera de las inspecciones de la Condici n 27(b) durante el per odo del informe.

Para la semana del 6 de julio de 2026 al 12 de julio de 2026, se observ  una filtraci n de lixiviados el 7 de julio de 2026 aproximadamente a las 6:45 a.m. en la Cuadr cula 94 en el Vertedero de Chiquita Canyon (el "Vertedero"). La ubicaci n espec fica de esta filtraci n se muestra en los mapas incluidos en el adjunto. Al descubrir la filtraci n, Chiquita inici  inmediatamente medidas de respuesta y mitigaci n, que incluyeron agregar tierra nueva al  rea afectada. Este trabajo de respuesta inicial se complet  aproximadamente a las 8:00 a.m. el 7 de julio de 2026. Chiquita tambi n est  previendo instalar un colector de filtraciones similar a un drenaje de talud de lixiviados en el  rea, para evitar una futura recurrencia. La instalaci n est  programada para que comience la semana pr xima. La filtraci n no se observ  durante inspecciones posteriores realizadas esa semana. Se estima que la filtraci n ha estado presente durante aproximadamente 4 horas en total. Se estima que el volumen total de lixiviados asociado a esta filtraci n durante ese per odo ha sido de hasta 5 galones. El  rea observada impactada por la filtraci n fue de aproximadamente 20 pies cuadrados. La saturaci n del suelo fue caracterizada como "L quido Libre Estancado". El olor fue caracterizado como "Moderado".

14 de julio de 2026

Página 2 de 2

Chiquita continúa monitoreando el área de contención informada previamente del lado oeste del Vertedero y removiendo líquidos, según la necesidad, utilizando un camión de vacío. Chiquita y sus consultores también continúan planificando, diseñando y construyendo un refuerzo de tierra sobre el lado oeste del Vertedero, contiguo al "proyecto de drenaje del talud oeste" previo, en respuesta a la extrusión continua del material reaccionado en ciertas vías de acceso de preferencia durante el día en la pendiente oeste. La cantidad total aproximada de lixiviados recogidos del lado oeste fue de 20,475 galones entre el 6 de julio y el 12 de julio de 2026.

Chiquita además continúa monitoreando el área entre las Cuadrículas 171 y 172, donde se observó previamente una filtración informada. Chiquita actualmente está instalando un nuevo sumidero en esa zona.

Por favor, comuníquese conmigo si tiene alguna pregunta sobre este tema.

Atentamente,



Matt Breuer
Gerente Ambiental
Chiquita Canyon

Adjunto: Registros de Inspecciones de Lixiviados del 6 de julio al 12 de julio de 2026

4050 - Inspección de Filtraciones/Acumulaciones de Lixiviados de Chiquita

Completada

6 de julio de 2026 / Tom Roe

Realizado el

6 de julio de 2026 a las 6:56 AM PDT

Elaborado por

Tom Roe

Inspección de Filtraciones de Lixiviados

Inspección de filtraciones/acumulación de lixiviados

Inspección de filtraciones/acumulación de lixiviados 1

¿Se localizó la filtración/acumulación de lixiviados?

No



Foto 1

Descripción del lugar de la fotografía donde no hay filtración o acumulación de lixiviados.

Calle perimetral del lado oeste.
No se observó ninguna de las filtraciones observadas previamente en esta área ni en 171/172, en este momento de esta inspección.

4050 - Inspección de Filtraciones/Acumulaciones de Lixiviados de Chiquita

Completada

6 de julio de 2026 / Tom Roe

Realizado el

6 de julio de 2026 a las 2:16 PM PDT

Elaborado por

Tom Roe

Inspección de Filtraciones de Lixiviados

Inspección de filtraciones/acumulación de lixiviados

Inspección de filtraciones/acumulación de lixiviados 1

¿Se localizó la filtración/acumulación de lixiviados?

No



Foto 1

Descripción del lugar de la fotografía donde no hay filtración o acumulación de lixiviados.

Calle perimetral del lado oeste.
No se observó ninguna de las filtraciones observadas previamente en esta área ni en 171/172, en este momento de esta inspección.

4050 - Inspección de Filtraciones/Acumulaciones de Lixiviados de Chiquita

Completada

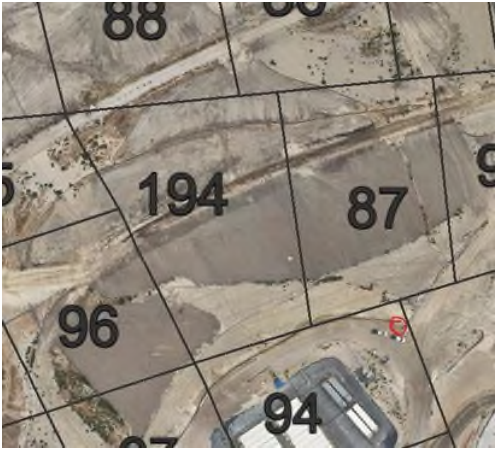
7 de julio de 2026 / Tom Roe

Realizado el

7 de julio de 2026 a las 6:42 AM PDT

Elaborado por

Tom Roe

Inspección de Filtraciones de Lixiviados	
Inspección de filtraciones/acumulación de lixiviados	
Inspección de filtraciones/acumulación de lixiviados 1	
¿Se localizó la filtración/acumulación de lixiviados?	Sí
¿En qué cuadrícula se encuentra la filtración/acumulación de lixiviados?	94
Indique la ubicación en el mapa	
 	
Foto 1	
Suelte el Pin para registrar la latitud/longitud de la ubicación de la filtración/acumulación. Castaic CA 91384 Estados Unidos (34.43112151863758, -118.64522615046)	
Hora en la que se descubrió la filtración/acumulación	7 de julio de 2026 6:45 AM PDT
Duración estimada de la presencia de lixiviados en ese lugar	4 horas
Cantidad estimada de lixiviado	1-5 galones
Extensión del área impactada (pies cuadrados estimados impactados)	20 pies cuadrados

Tipo de olor	Lixiviado
Intensidad del olor	3 - Olor Moderado
Nivel de saturación del suelo circundante	Líquido libre estancado

Imagen de la filtración/acumulación



Foto 2

¿La filtración/acumulación viajó hacia el canal de aguas pluviales?	No
--	----

¿Qué acciones se tomaron para contener la filtración/acumulación?

Se agregó suelo y se compactó



Foto 3

4050 - Inspección de Filtraciones/Acumulaciones de Lixiviados de Chiquita

Completada

7 de julio de 2026 / Tom Roe

Realizado el

7 de julio de 2026 a las 1:43 PM PDT

Elaborado por

Tom Roe

Inspección de Filtraciones de Lixiviados

Inspección de filtraciones/acumulación de lixiviados

Inspección de filtraciones/acumulación de lixiviados 1

¿Se localizó la filtración/acumulación de lixiviados?

No



Foto 1

Descripción del lugar de la fotografía donde no hay filtración o acumulación de lixiviados.

Calle perimetral del lado oeste.
No se observó ninguna de las filtraciones observadas previamente en esta área ni en la Cuadrícula 94 o 171/172, en este momento de esta inspección.

4050 - Inspección de Filtraciones/Acumulaciones de Lixiviados de Chiquita

Completada

8 de julio de 2026 / Tom Roe

Realizado el

8 de julio de 2026 a las 6:48 AM PDT

Elaborado por

Tom Roe

Inspección de Filtraciones de Lixiviados

Inspección de filtraciones/acumulación de lixiviados

Inspección de filtraciones/acumulación de lixiviados 1

¿Se localizó la filtración/acumulación de lixiviados?

No



Foto 1

Descripción del lugar de la fotografía donde no hay filtración o acumulación de lixiviados.

Calle perimetral del lado oeste.
No se observó ninguna de las filtraciones observadas previamente en esta área ni en la Cuadrícula 94 o 171/172, en este momento de esta inspección.

4050 - Inspección de Filtraciones/Acumulaciones de Lixiviados de Chiquita

Completada

8 de julio de 2026 / Tom Roe

Realizado el

8 de julio de 2026 a las 2:18 PM PDT

Se inspeccionó el Cañón Principal completo para 27(b)(ii)

Elaborado por

Tom Roe

Inspección de Filtraciones de Lixiviados

Inspección de filtraciones/acumulación de lixiviados

Inspección de filtraciones/acumulación de lixiviados 1

¿Se localizó la filtración/acumulación de lixiviados?

No



Foto 1

Descripción del lugar de la fotografía donde no hay filtración o acumulación de lixiviados.

Calle perimetral del lado oeste.
No se observó ninguna de las filtraciones observadas previamente en esta área ni en la Cuadrícula 94 o 171/172, en este momento de esta inspección.

4050 - Inspección de Filtraciones/Acumulaciones de Lixiviados de Chiquita

Completada

9 de julio de 2026 / John Boucher

Realizado el

9 de julio de 2026 a las 7:11 AM PDT

Elaborado por

John Boucher

Inspección de Filtraciones de Lixiviados

Inspección de filtraciones/acumulación de lixiviados

Inspección de filtraciones/acumulación de lixiviados 1

¿Se localizó la filtración/acumulación de lixiviados?

No



Foto 1

Descripción del lugar de la fotografía donde no hay filtración o acumulación de lixiviados.

Calle perimetral del lado oeste. No se observó ninguna de las filtraciones observadas previamente en esta área ni en las Cuadrículas 171/172, en este momento de esta inspección

4050 - Inspección de Filtraciones/Acumulaciones de Lixiviados de Chiquita

Completada

9 de julio de 2026 / John Boucher

Realizado el	9 de julio de 2026 a las 1:08 PM PDT
Elaborado por	John Boucher

Inspección de Filtraciones de Lixiviados

Inspección de filtraciones/acumulación de lixiviados

Inspección de filtraciones/acumulación de lixiviados 1

¿Se localizó la filtración/acumulación de lixiviados?

No



Foto 1

Descripción del lugar de la fotografía donde no hay filtración o acumulación de lixiviados.

Calle perimetral del lado oeste. No se observó ninguna de las filtraciones observadas previamente en esta área ni en las Cuadrículas 171/172, en este momento de esta inspección

4050 - Inspección de Filtraciones/Acumulaciones de Lixiviados de Chiquita

Completada

10 de julio de 2026 / John Boucher

Realizado el

10 de julio de 2026 a las 7:11 AM PDT

Elaborado por

John Boucher

Inspección de Filtraciones de Lixiviados

Inspección de filtraciones/acumulación de lixiviados

Inspección de filtraciones/acumulación de lixiviados 1

¿Se localizó la filtración/acumulación de lixiviados?

No



Foto 1

Descripción del lugar de la fotografía donde no hay filtración o acumulación de lixiviados.

Calle perimetral del lado oeste. No se observó ninguna de las filtraciones observadas previamente en esta área ni en las Cuadrículas 171/172, en este momento de esta inspección

4050 - Inspección de Filtraciones/Acumulaciones de Lixiviados de Chiquita

Completada

10 de julio de 2026 / John Boucher

Realizado el	10 de julio de 2026 a las 2:34 PM PDT
Elaborado por	John Boucher

Inspección de Filtraciones de Lixiviados

Inspección de filtraciones/acumulación de lixiviados

Inspección de filtraciones/acumulación de lixiviados 1

¿Se localizó la filtración/acumulación de lixiviados?

No



Foto 1

Descripción del lugar de la fotografía donde no hay filtración o acumulación de lixiviados.

Calle perimetral del lado oeste. No se observó ninguna de las filtraciones observadas previamente en esta área ni en las Cuadrículas 171/172, en este momento de esta inspección

4050 - Inspección de Filtraciones/Acumulaciones de Lixiviados de Chiquita

Completada

11 de julio de 2026 / John Boucher

Realizado el

11 de julio de 2026 a las 7:52 AM PDT

Elaborado por

John Boucher

Inspección de Filtraciones de Lixiviados

Inspección de filtraciones/acumulación de lixiviados

Inspección de filtraciones/acumulación de lixiviados 1

¿Se localizó la filtración/acumulación de lixiviados?

No



Foto 1

Descripción del lugar de la fotografía donde no hay filtración o acumulación de lixiviados.

Calle perimetral del lado oeste. No se observó ninguna de las filtraciones observadas previamente en esta área ni en las Cuadrículas 171/172, en este momento de esta inspección

4050 - Inspección de Filtraciones/Acumulaciones de Lixiviados de Chiquita

Completada

11 de julio de 2026 / John Boucher

Realizado el

11 de julio de 2026 a las 1:05 PM PDT

Elaborado por

John Boucher

Inspección de Filtraciones de Lixiviados

Inspección de filtraciones/acumulación de lixiviados

Inspección de filtraciones/acumulación de lixiviados 1

¿Se localizó la filtración/acumulación de lixiviados?

No



Foto 1

Descripción del lugar de la fotografía donde no hay filtración o acumulación de lixiviados.

Calle perimetral del lado oeste. No se observó ninguna de las filtraciones observadas previamente en esta área ni en las Cuadrículas 171/172, en este momento de esta inspección

4050 - Inspección de Filtraciones/Acumulaciones de Lixiviados de Chiquita

Completada

12 de julio de 2026 / Tom Roe

Realizado el

12 de julio de 2026 a las 6:41 AM PDT

Elaborado por

Tom Roe

Inspección de Filtraciones de Lixiviados

Inspección de filtraciones/acumulación de lixiviados

Inspección de filtraciones/acumulación de lixiviados 1

¿Se localizó la filtración/acumulación de lixiviados?

No



Foto 1

Descripción del lugar de la fotografía donde no hay filtración o acumulación de lixiviados.

Calle perimetral del lado oeste.
No se observó ninguna de las filtraciones observadas previamente en esta área ni en las Cuadrículas 171/172, en este momento de esta inspección

4050 - Inspección de Filtraciones/Acumulaciones de Lixiviados de Chiquita

Completada

12 de julio de 2026 / Tom Roe

Realizado el

12 de julio de 2026 a las 1:02 PM PDT

Elaborado por

Tom Roe

Inspección de Filtraciones de Lixiviados

Inspección de filtraciones/acumulación de lixiviados

Inspección de filtraciones/acumulación de lixiviados 1

¿Se localizó la filtración/acumulación de lixiviados?

No



Foto 1

Descripción del lugar de la fotografía donde no hay filtración o acumulación de lixiviados.

Calle perimetral del lado oeste.
No se observó ninguna de las filtraciones observadas previamente en esta área ni en las Cuadrículas 171/172, en este momento de esta inspección