



CHIQUITA CANYON
A Waste Connections Company

7 de marzo de 2024

Junta Regional de Control de Calidad del Agua de California
Región de Los Ángeles
320 W. 4th Street, Suite 200
Los Angeles, California 90013
ATN: Unidad de Tecnología de Información

**Asunto: Informe de filtración de lixiviados
Vertedero Chiquita Canyon
No. de Orden de WDR R4-2018-0172
Archivo N° 67-020**

De conformidad con el MRP No. CI-6231 Sección B.3.a, Chiquita Canyon, LLC ("Chiquita") proporciona la siguiente información sobre un incidente observado el 4 de marzo de 2024 durante el cual el lixiviado alcanzó un canal perimetral de aguas pluviales en el Vertedero Chiquita Canyon.

i. Mapa: un mapa que muestra las ubicaciones de la filtración.

El incidente ocurrió en la cuadrícula 78, como se indica en el Anexo A.

ii. Caudal: una estimación del caudal.

El caudal de la filtración de lixiviados fue moderado.

iii. Descripción: una descripción de la naturaleza de la descarga (por ejemplo, todas las observaciones y análisis pertinentes).

El 4 de marzo de 2024, aproximadamente a las 8:08 a. m., mientras realizaba una inspección de rutina de la parte norte del vertedero y el camino perimetral, Chiquita observó una filtración de lixiviado que finalmente viajó al canal de aguas pluviales. La filtración era de color ámbar con poca presión y se desplazaba con un flujo moderado.

iv. Ubicación: ubicación de las muestras recolectadas para análisis de laboratorio, según corresponda.

No se realizó ningún muestreo para esta filtración.

v. Medidas correctivas: aprobadas (o propuestas para su consideración) por el Director Ejecutivo de la Junta Regional.

Al descubrir la filtración, Chiquita comenzó de inmediato a implementar medidas de mitigación y limpieza. Chiquita cubrió la filtración con tierra limpia y limpió el canal de aguas pluviales. Para contener las filtraciones que siguen ocurriendo en esta red, Chiquita instaló un terraplén.



Chiquita completó el trabajo de limpieza y reparación el 4 de marzo de 2024.

Si tiene alguna pregunta sobre este informe, no dude en comunicarse conmigo al (661) 257-3655.

Atentamente,
Chiquita Canyon, LLC

Nicole Ward
Subdirectora de Distrito
Vertedero Chiquita Canyon

Anexos: Anexo A – Mapa de cuadrícula de la ubicación de la filtración

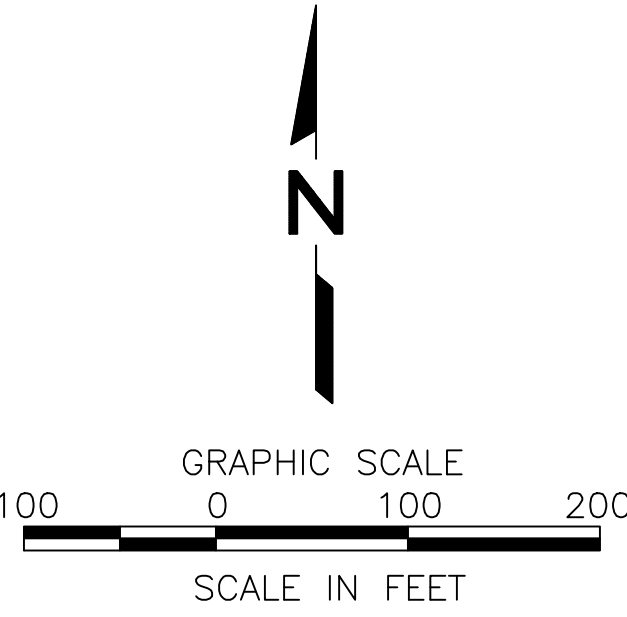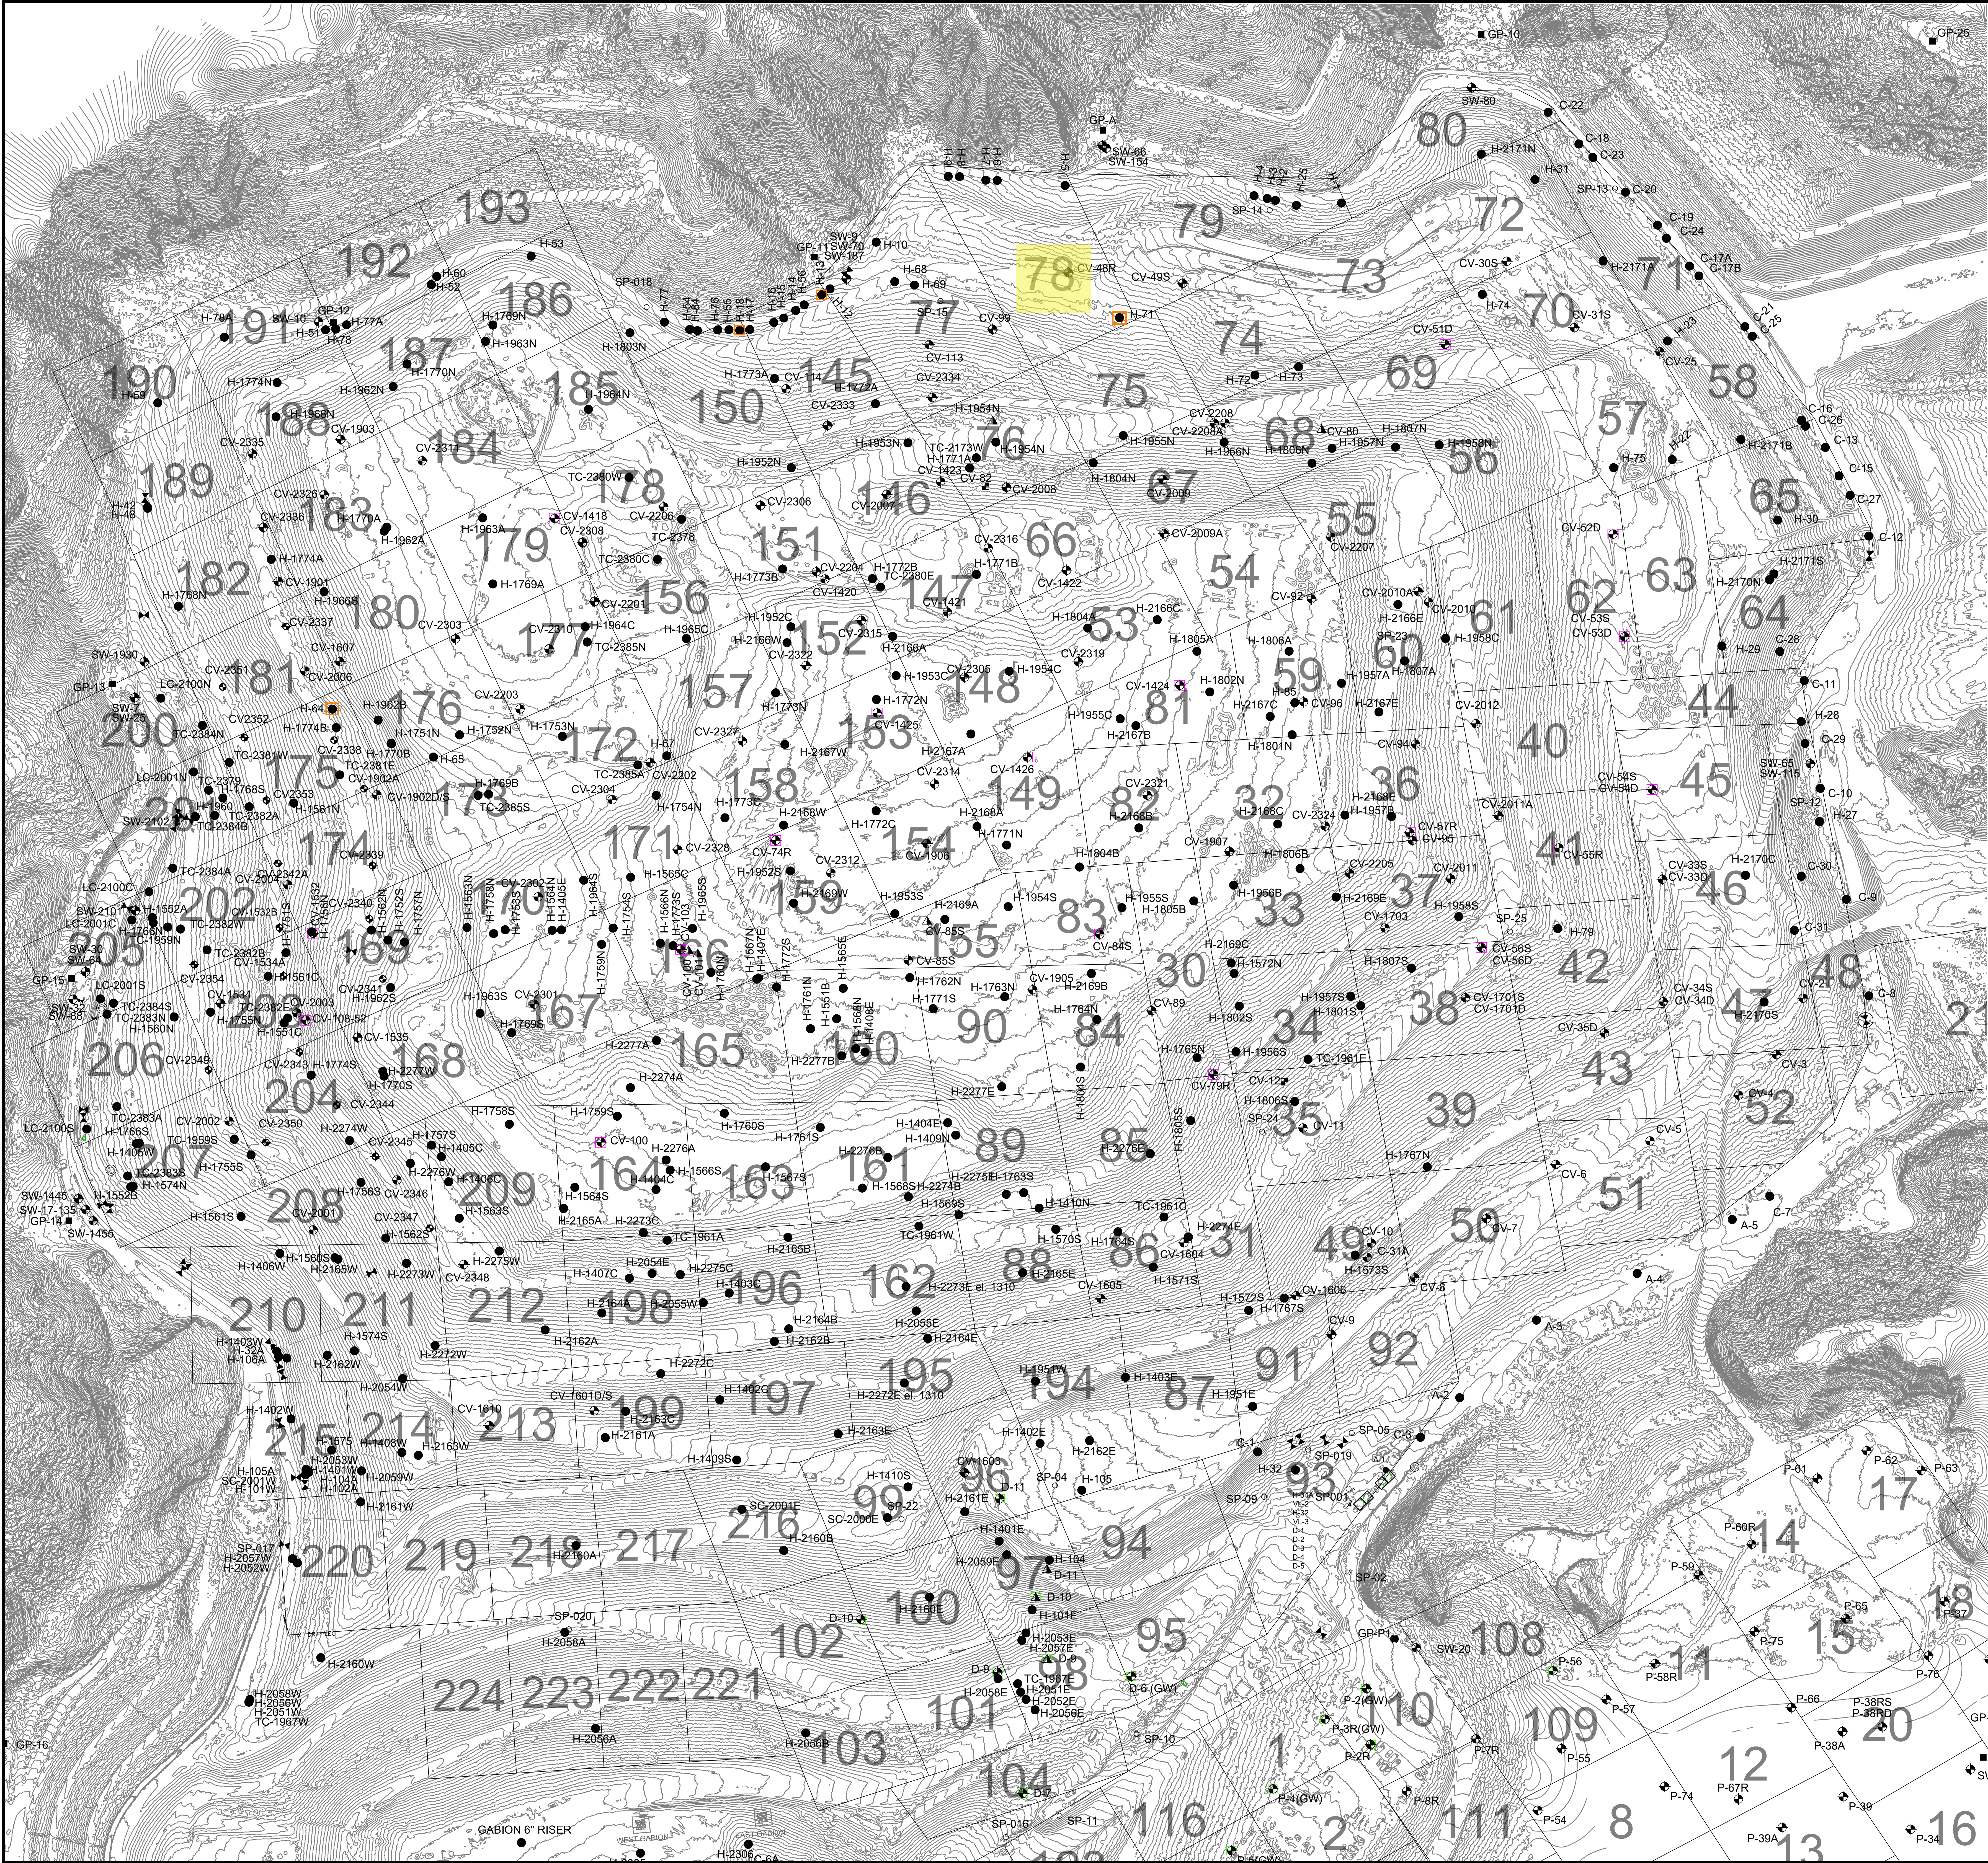

LEGEND

- CV-69 ACTIVE VERTICAL WELLS ABOVE GRADE
- CV-69 ACTIVE VERTICAL WELLS WITH HOV TEMP
- CV-69 ACTIVE VERTICAL WELLS WITH HOV O2
- CV-69 ACTIVE VERTICAL WELL WITH ELEVATED H2S
- CV-43 ACTIVE VERTICAL WELLS BELOW GRADE
- C-31 ACTIVE HORIZONTAL WELLS
- C-31 ACTIVE HORIZONTAL WELLS WITH HOV TEMP
- C-31 ACTIVE HORIZONTAL WELLS WITH ELEVATED H2S
- C-31 ACTIVE HORIZONTAL WELLS WITH STINGERS
- DW-1 DETECTION WELLS
- PZ-1 PIEZOMETER
- CV-39 REMOTE VERTICAL WELL HEADS
- CV-39 REMOTE VERTICAL WELL HEADS WITH HOV O2
- CV-39 REMOTE VERTICAL WELL HEADS WITH HOV TEMP
- GP-9 GAS PROBE
- V VALVE
- V VALVE VAULT
- AC ACTIVATED CARBON VESSEL
- LC-5 SAMPLE POINT

NOTES:

- EXISTING TOPOGRAPHY PLAN IS FROM PROPELLER DATA. THE TOPOGRAPHY DATA IS BASED ON AUGUST 11, 2023.
- EXISTING GCCS AS-BUILTS DATED 10-18-23.

DATE	
REVISION	
NO.	
LANDFILL GAS COLLECTION SYSTEM WITH SEM MAP	
CHIQUITA CANYON LANDFILL	
29201 HENRY MAYO DRIVE, CASTAIC, CALIFORNIA 91384	
SHEET TITLE:	PROJECT TITLE:
SCS ENGINEERS ENVIRONMENTAL CONSULTANTS	
DATE:	10-20-2013
SCALE:	1" = 100'
1 of 1	