
De: Medina, Steven <SMedina@scsengineers.com>
Enviado: Viernes 7 de junio de 2024 a las 3:20 PM
Para: bchen@aqmd.gov; ndickel@aqmd.gov; Christina Ojeda
Cc: Haley, William (Bill); Amanda Froman; Kelly Kincella; Steve Cassulo; Han, Jessie; Nicole Ward; Viswanathan, Srividhya
Asunto: Asunto: Orden de Depuración Estipulada del Caso No. 6177-4 - Actualización sobre la Perforación del Pozo
Adjuntos: 2024 CCLF GCCS Expan Master Plan_Proposed LFG Extraction Well and Temp Probe Map_2024-06-07.pdf

[REMITENTE EXTERNO: Tenga precaución con los enlaces/adjuntos]

Todos,

Según la Condición 15(c) de la Orden Estipulada, a continuación se encuentra el resumen actualizado de la construcción para el Proyecto del Plan Maestro de Ampliación de GCCS 2024 del Vertedero de Chiquita Canyon.

Desde el 03/06/2024 hasta el 07/06/2024 - Instalación de pozos verticales de extracción y de LFG incluidos:

1. CV-2420
2. CV-2425
3. CV-2431
4. CV-2432
5. CV-2433
6. CV-2436
7. CV-2440
8. CV-2452
9. CV-24103
10. CV-24104
11. CV-24145
12. CV-24162
13. CV-24170
14. CV-24174
15. CV-24175

Durante el período que transcurrió desde el 03/06/2024 y el 07/06/2024, Chiquita completó la instalación de quince (15) pozos de extracción vertical de LFG, llevando la cantidad total a ciento cuarenta (140) pozos de extracción vertical de LFG desde el 6 de diciembre de 2023 (la fecha de inicio de la Expansión Maestra de GTCCS) hasta hoy.

Los pozos programados para perforación durante la semana del 10/06/2024 al 14/06/2024 son los siguientes (sujeto a cambios):

Plataforma 0 (Secuencia): CV-2426, CV-2444, CV-24212
Plataforma 1 (Continuo): CV-2446, CV-2448, CV-2451
Plataforma 2 (SCS): CV-24196, CV-24197, CV-24210
Plataforma 3 (Secuencia): CV-2467, CV-24173, CV-24176


Por favor, consulte el Mapa de Pozos de Extracción y Sondas de Temperatura de LFG Propuesto actualizado, adjunto.

Gracias,
Steven Ruben Medina, **E.I.T.**
Profesional Asociado
SCS Engineers
3900 Kilroy Airport Way, Suite 100
Long Beach, CA 90806
858-204-4342 (c)
5160srm@scsengineers.com

Dirigidos por el Éxito de los Clientes
www.scsengineers.com

*2024 Conrad Quality Focus
Award Recipient*



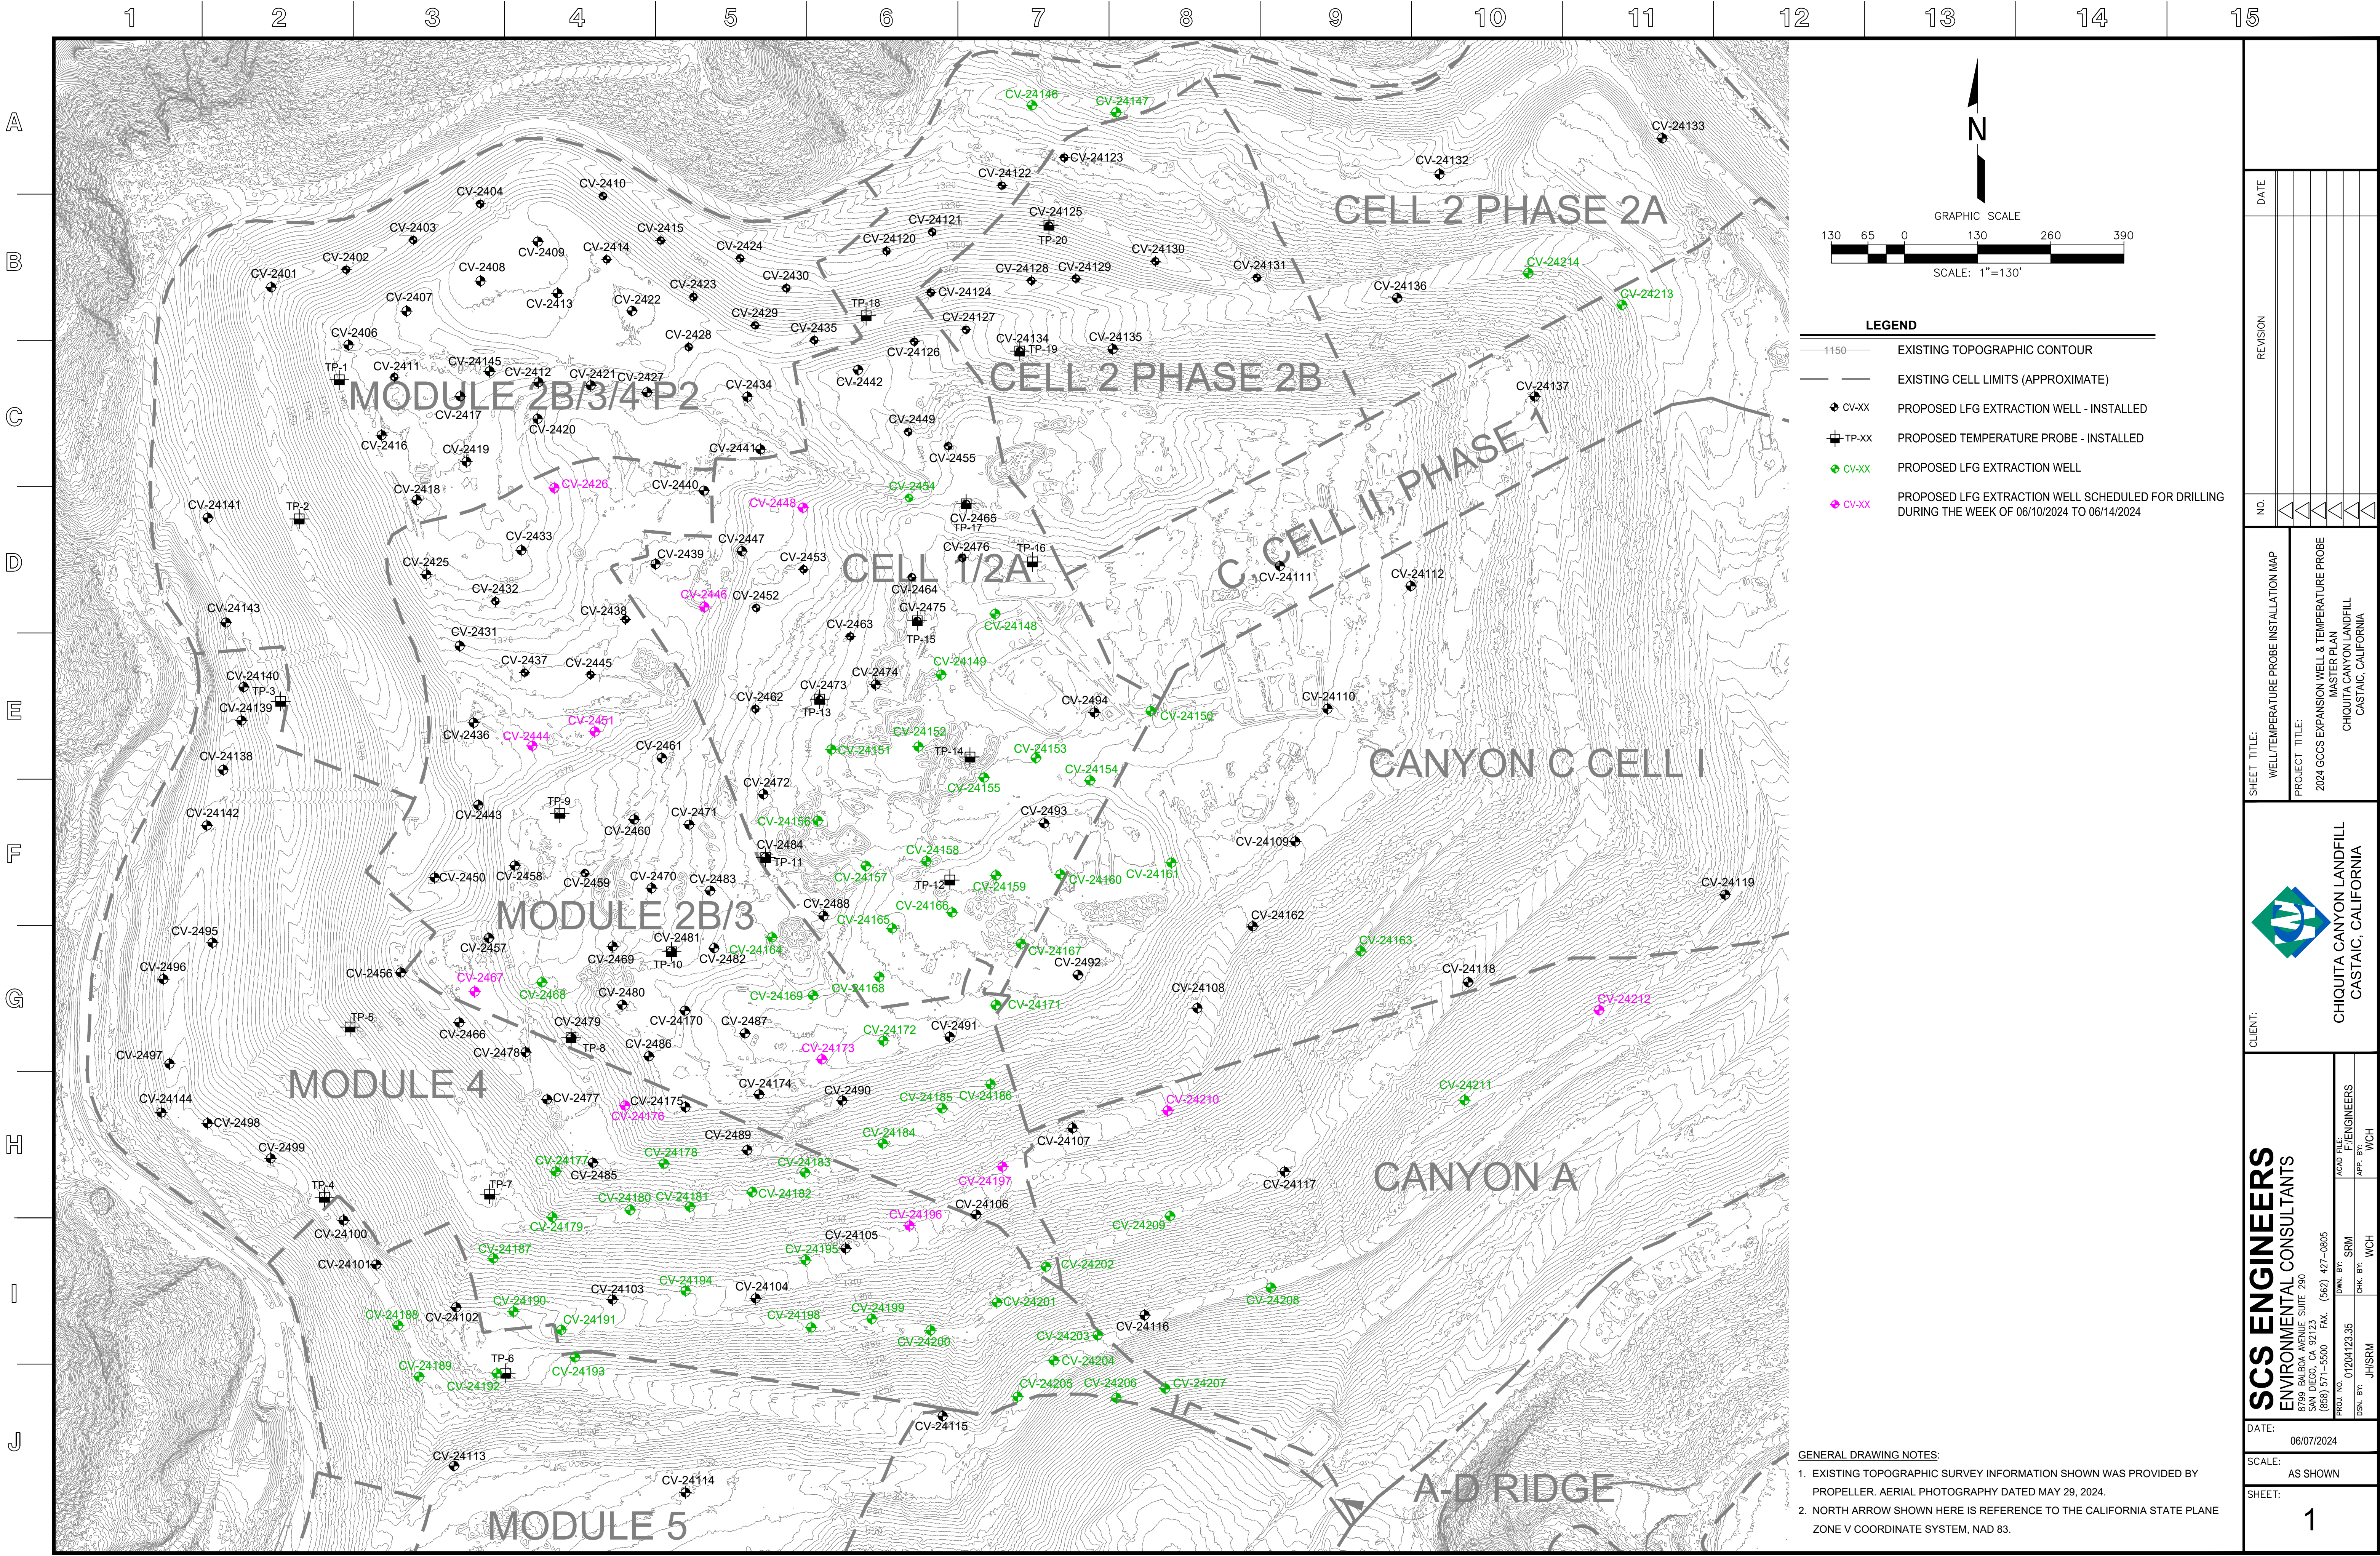

130650130260390

GRAPHIC SCALE

SCALE: 1"=130'

LEGEND

1150

EXISTING TOPOGRAPHIC CONTOUR

EXISTING CELL LIMITS (APPROXIMATE)

CV-XX

PROPOSED LFG EXTRACTION WELL - INSTALLED

TP-XX

PROPOSED TEMPERATURE PROBE - INSTALLED

CV-XX

PROPOSED LFG EXTRACTION WELL

CV-XX

PROPOSED LFG EXTRACTION WELL SCHEDULED FOR DRILLING DURING THE WEEK OF 06/10/2024 TO 06/14/2024

DATE

REVISION

NO

SHEET TITLE:

WELL/TEMPERATURE PROBE INSTALLATION MAP

PROJECT TITLE:

2024 GCCS EXPANSION WELL & TEMPERATURE PROBE MASTER PLAN
CHIQUITA CANYON LANDFILL
CASTAIC, CALIFORNIA

CLIENT:



CHIQUITA CANYON LANDFILL
CASTAIC, CALIFORNIA

SCS ENGINEERS

ENVIRONMENTAL CONSULTANTS

2700 BALBOA AVENUE, SUITE 250
SAN DIEGO, CA 92123
(619) 571-5500 FAX: (619) 427-0805

PROJ. NO:

01204123.35

APP. BY:

JH/SM

CHK. BY:

WCH

DATE:

06/07/2024

SCALE:

AS SHOWN

SHEET:

1

GENERAL DRAWING NOTES:

- EXISTING TOPOGRAPHIC SURVEY INFORMATION SHOWN WAS PROVIDED BY PROPELLER. AERIAL PHOTOGRAPHY DATED MAY 29, 2024.
- NORTH ARROW SHOWN HERE IS REFERENCE TO THE CALIFORNIA STATE PLANE ZONE V COORDINATE SYSTEM, NAD 83.

Z:\Engineers\Waste Connections\Chiquita Canyon LF\2023 Chiquita LF GCCS Design Svcs\2023 CCLF GCCS Expan Master Plan_Field CQA\01-Boring Logs\2024 CCLF GCCS Expan Master Plan_High Temp and Well Installation Map_2024-06-07.dwg Jun 07, 2024 -- 9:01am By: 5160srm