

Archivado: Viernes 6 de septiembre de 2024 a las 11:01:23 AM
De: [Medina, Steven](#)
Enviado: Viernes 30 de agosto de 2024 a la 12:29:32 PM
Para: [Han, Jessie](#) bchen@aqmd.gov ndickel@aqmd.gov [Christina Ojeda](#)
Cc: [Haley, William \(Bill\)](#) [Amanda Froman](#) [Kelly Kincella](#) [Steve Cassulo](#) [Nicole Ward](#) [Viswanathan, Srividhya](#) [Jones, Art](#)
Asunto: Asunto: Orden de Depuración Estipulada del Caso No. 6177-4 - Actualización sobre la Perforación del Pozo
Importancia: Normal
Sensibilidad: Ninguna
Adjunto:
[Outlook-plf554ls.png](#); 2024 CCLF GCCS Expan Master Plan_Proposed LFG Extraction Well and Temp Probe Map_2024-08-30.pdf;

[REMITENTE EXTERNO: Tenga precaución con los enlaces/adjuntos]

Buenas tardes a todos,

Según la Condición 15(c) de la Orden Estipulada, a continuación se encuentra el resumen actualizado de la construcción para el Proyecto del Plan Maestro de Ampliación de GCCS 2024 del Vertedero de Chiquita Canyon.

Durante el período del 26/08/24 al 30/08/2024 Chiquita no instaló ningún pozo de extracción de LFG vertical debido a una rotación del grupo de trabajo de perforación. Como resultado, la cantidad total de pozos de extracción vertical de LFG continúa siendo de doscientos uno (201) desde el 6 de diciembre de 2023 (la fecha de inicio de la Expansión Maestra de GCCS) hasta hoy.

Los pozos programados para perforación durante la semana del 02/09/2024 al 06/09/2024 son los siguientes (sujeto a cambios):


Plataforma 0 (Secuencia): CV-24216, CV-24218, CV-24223

Por favor, consulte el Mapa de Pozos de Extracción y Sondas de Temperatura de LFG Propuesto actualizado, adjunto.

Atentamente,

STEVEN Ruben Medina, **E.I.T.**
Profesional Asociado
SCS Engineers
3900 Kilroy Airport Way, Suite 100
Long Beach, CA 90806
858-204-4342 (c)
5160srm@scsengineers.com

Dirigidos por el Éxito de los Clientes
www.scsengineers.com

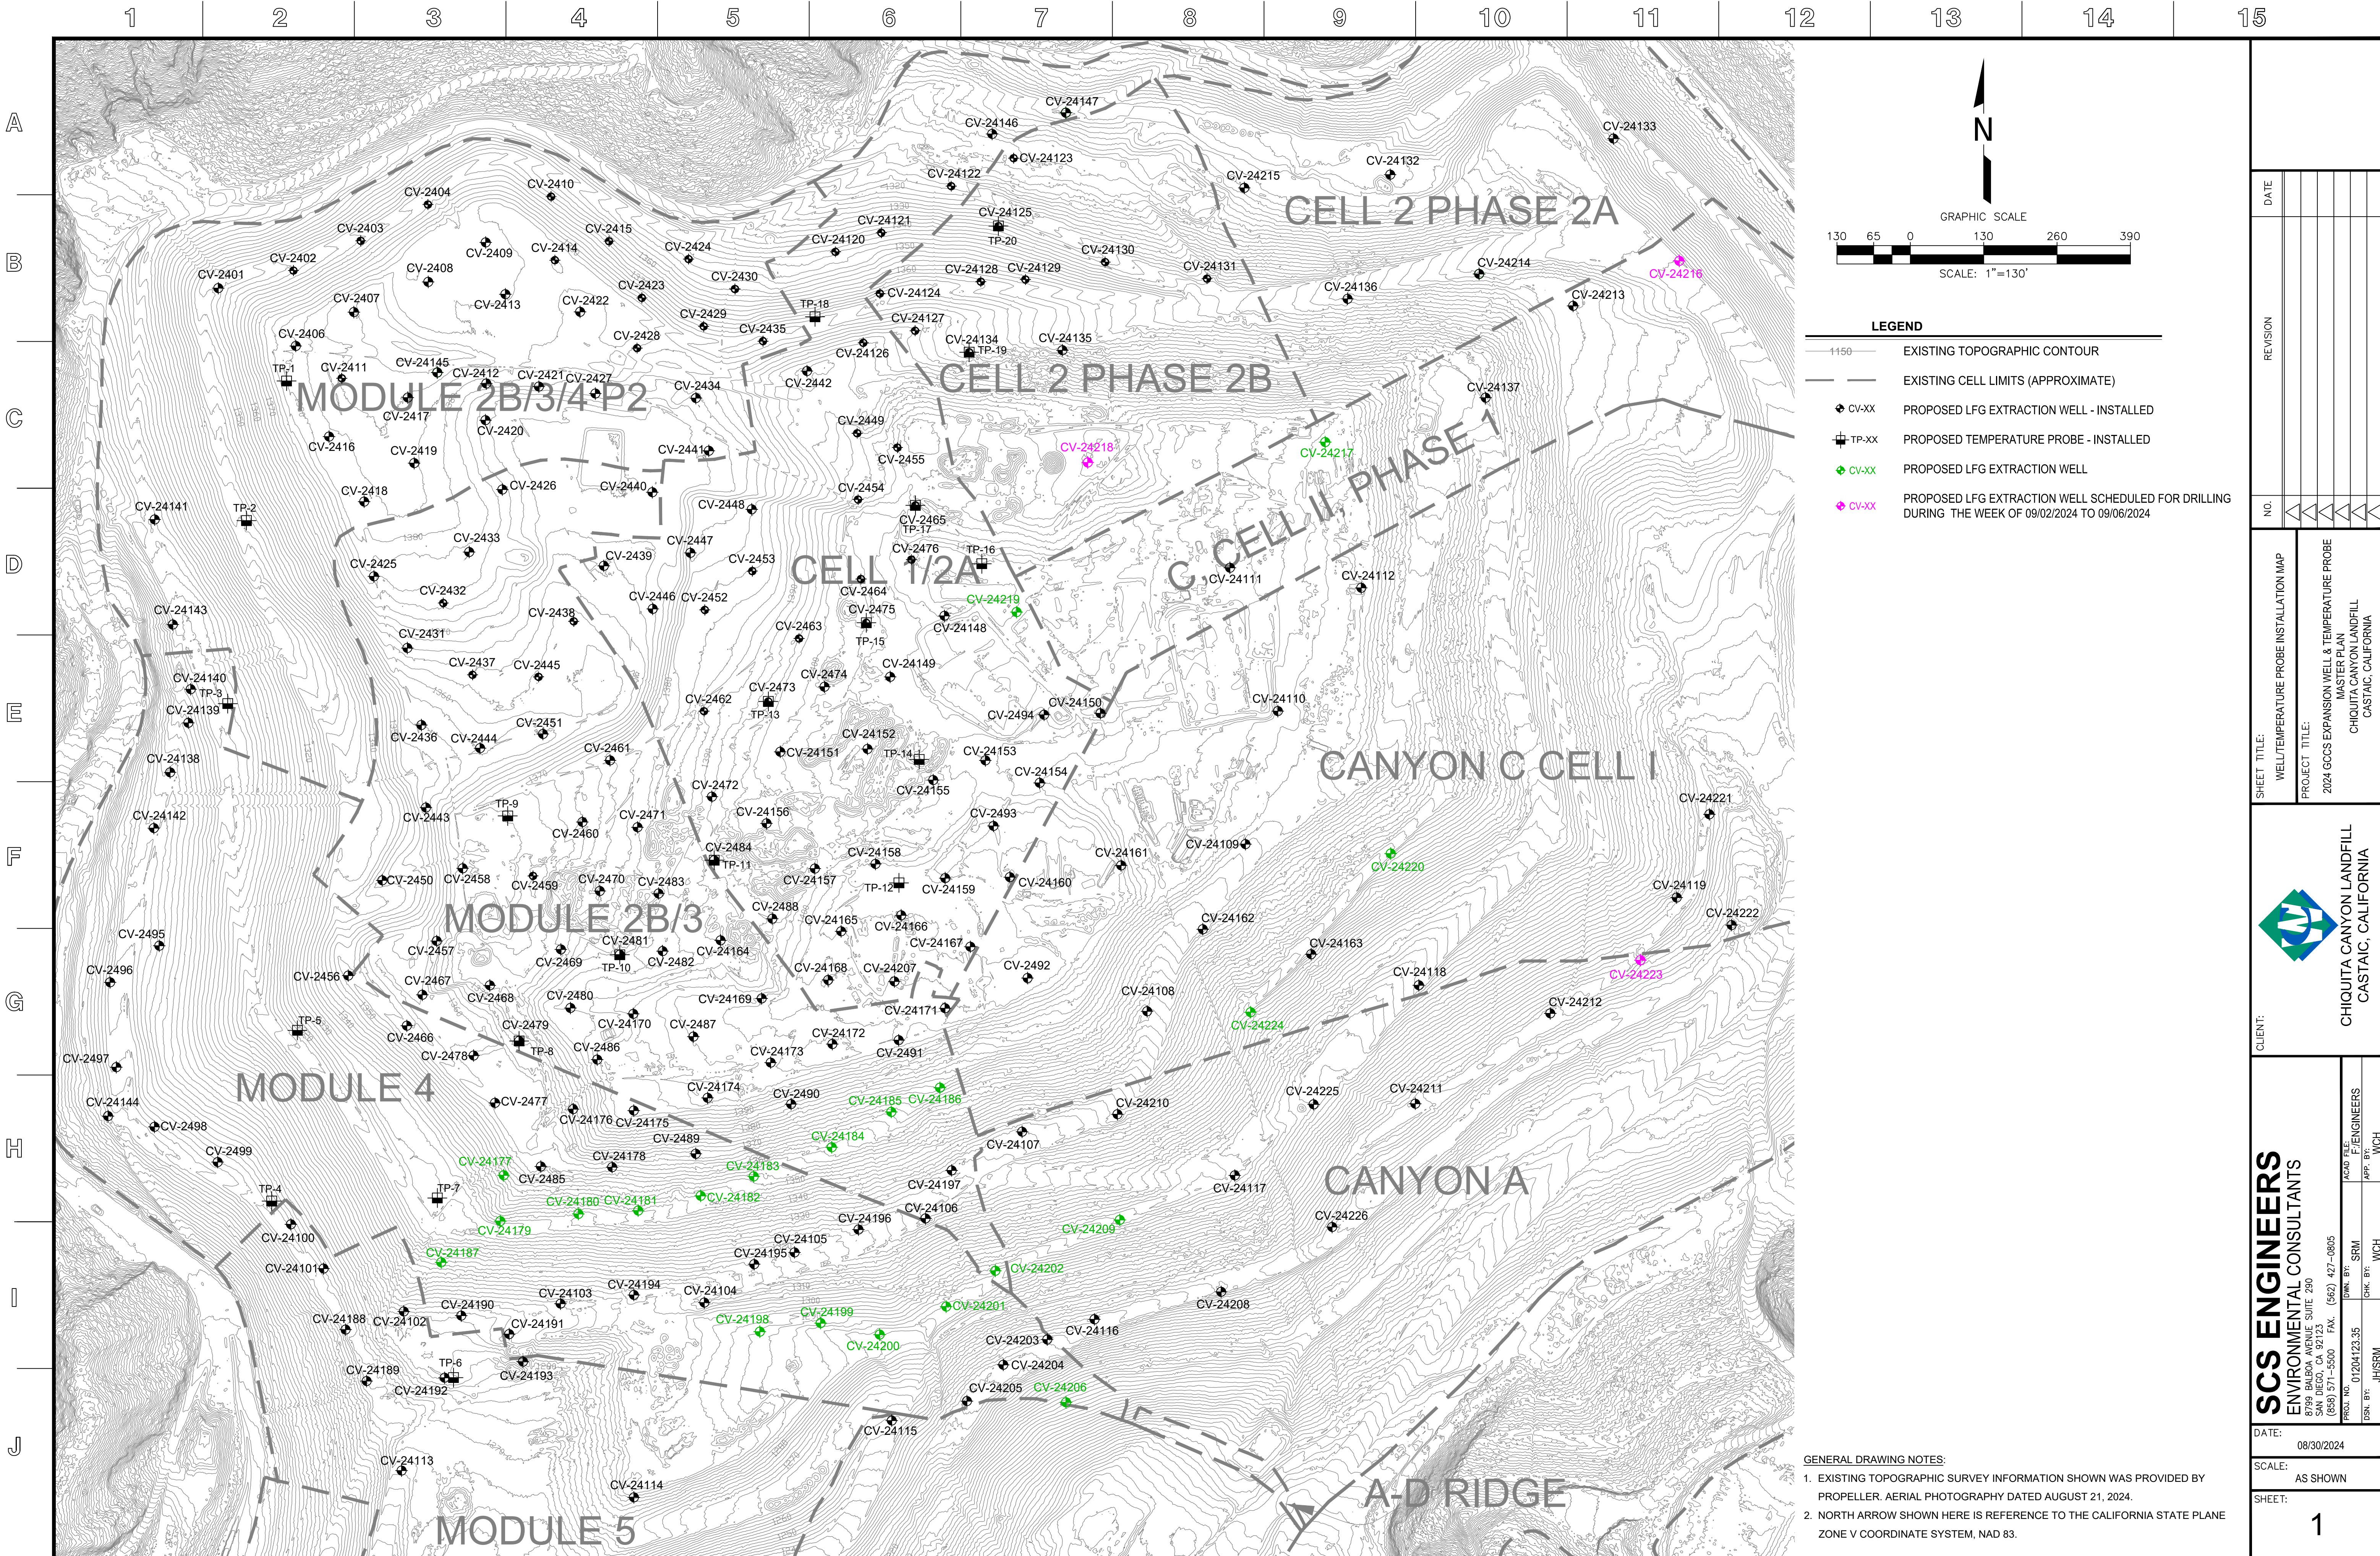

130650130260390

GRAPHIC SCALE

SCALE: 1"=130'

LEGEND

1150

EXISTING TOPOGRAPHIC CONTOUR

EXISTING CELL LIMITS (APPROXIMATE)

CV-XX

PROPOSED LFG EXTRACTION WELL - INSTALLED

TP-XX

PROPOSED TEMPERATURE PROBE - INSTALLED

CV-XX

PROPOSED LFG EXTRACTION WELL

CV-XX

PROPOSED LFG EXTRACTION WELL SCHEDULED FOR DRILLING DURING THE WEEK OF 09/02/2024 TO 09/06/2024

SHEET TITLE:

WELL/TEMPERATURE PROBE INSTALLATION MAP

PROJECT TITLE:

2024 GCCS EXPANSION WELL & TEMPERATURE PROBE MASTER PLAN
CHICUITA CANYON LANDFILL
CASTAIC, CALIFORNIA

CLIENT:

CHICUITA CANYON LANDFILL
CASTAIC, CALIFORNIA

SCS ENGINEERS

ENVIRONMENTAL CONSULTANTS

2700 BALBOA AVENUE, SUITE 250
SAN DIEGO, CA 92123
(619) 571-5500 FAX: (619) 427-0805

PROJ. NO. 01204123.35
DSN. BY: JH/SRM
APP. BY: FJ/ENGINEERS
CHK. BY: WCH

DATE:

08/30/2024

SCALE:

AS SHOWN

SHEET:

1

GENERAL DRAWING NOTES:

1. EXISTING TOPOGRAPHIC SURVEY INFORMATION SHOWN WAS PROVIDED BY PROPELLER. AERIAL PHOTOGRAPHY DATED AUGUST 21, 2024.

2. NORTH ARROW SHOWN HERE IS REFERENCE TO THE CALIFORNIA STATE PLANE ZONE V COORDINATE SYSTEM, NAD 83.