

De: WILLIAM.HALEY@WasteConnections.com
Enviado: Viernes 17 de julio de 2026 a la 5:20 PM
Para: Karen Gork
Cc: Todd.Thalhamer@Calrecycle.ca.gov; LFrias@ph.lacounty.gov; NQuick@ph.lacounty.gov; R Ragland@ph.lacounty.gov; BMcphillips@counsel.lacounty.gov; Wes.Mindermann@CalRecycle.ca.gov; mark.debie@calrecycle.ca.gov; mark.debie@calrecycle.ca.gov; emorofuji@ph.lacounty.gov; btway@ph.lacounty.gov; Relon.MarkAnthony@epa.gov; Holybee.Tyler@epa.gov; Friedli.Laura@epa.gov; John Perkey; Sarah Phillips; Gregory.Shaffer@dtsc.ca.gov; Natasha.DiPietro@dtsc.ca.gov; Gregory.Gentile@dtsc.ca.gov; Dylan Smith
Asunto: Vertedero de Chiquita Canyon - Cubierta Geosintética - Medida de Mitigación 4.1
Adjuntos: RM22.1077-CCL-EVOH-FIG 1-(2026-07-16)-FIG 1.pdf; Milestone 2B Chiquita Canyon LF Isopach_June.2026.pdf; 2026 CCLF Reaction Area_Reactive Wells_2026-06-19.pdf

A continuación, se encuentra la actualización de Chiquita de la semana sobre el estado de la instalación de la cubierta de geomembrana de EVOH/HDPE de 60-mil en el Vertedero de Chiquita Canyon, conforme a la Medida de Mitigación 4.1 de la Orden de Cumplimiento de la LEA emitida el 1 de mayo de 2025.

Al 3 de julio de 2026, D&E, en nombre de Chiquita, ha instalado aproximadamente 2,884,621 pies cuadrados de cubierta de geomembrana de EVOH/HDPE de 60 milésimas de pulgada. De este total, se desplegaron aproximadamente 678,279 pies cuadrados sobre la geomembrana existente de 30 milésimas de pulgadas para aumentar su efectividad. La obra realizada la semana del 6 de julio también incluyó reparaciones y detalles en los paneles existentes, que incluyen la fabricación de bases, emparchado, soldadura por extrusión y volver a coser, según la necesidad. El trabajo continuó durante la semana del 13 de julio de 2026.

El mapa del sitio adjunto muestra la extensión aproximada de la cubierta de geomembrana instalada el miércoles 15 de julio de 2026, como también la cubierta de geomembrana descrita en el anteproyecto del plan de trabajo revisado para la extensión del área de la cubierta de geomembrana presentado a la LEA, a la US EPA y al DTSC el 13 de marzo de 2026. También se adjuntan a esta entrega el mapa isopáquico mensual de junio de 2026 y una figura que identifica los pozos que muestran indicios de reacción al 12 de junio de 2026 en base al Área de Mitigación de reacciones de junio. Debido a limitaciones técnicas, actualmente no podemos crear una figura que incluya todos estos datos.

Gracias,

Dylan Smith

Bill Haley


Ingeniero de Proyectos Sénior

O: 661.257.3655 | C: 661.964.5821


Waste Connections | 29201 Henry Mayo Dr. | Castaic, CA 91384

Connect With the Future © www.wasteconnections.com


P:\SITES\CHIQUITA CYN LF\MONITORING SUMMARY\FIGURES-WEEKLY\RM22.1077-CCL-EVOH-FIG 1--(2026-07-16).DWG July 16, 2026 -- 10:17 AM BY: GLA-USER

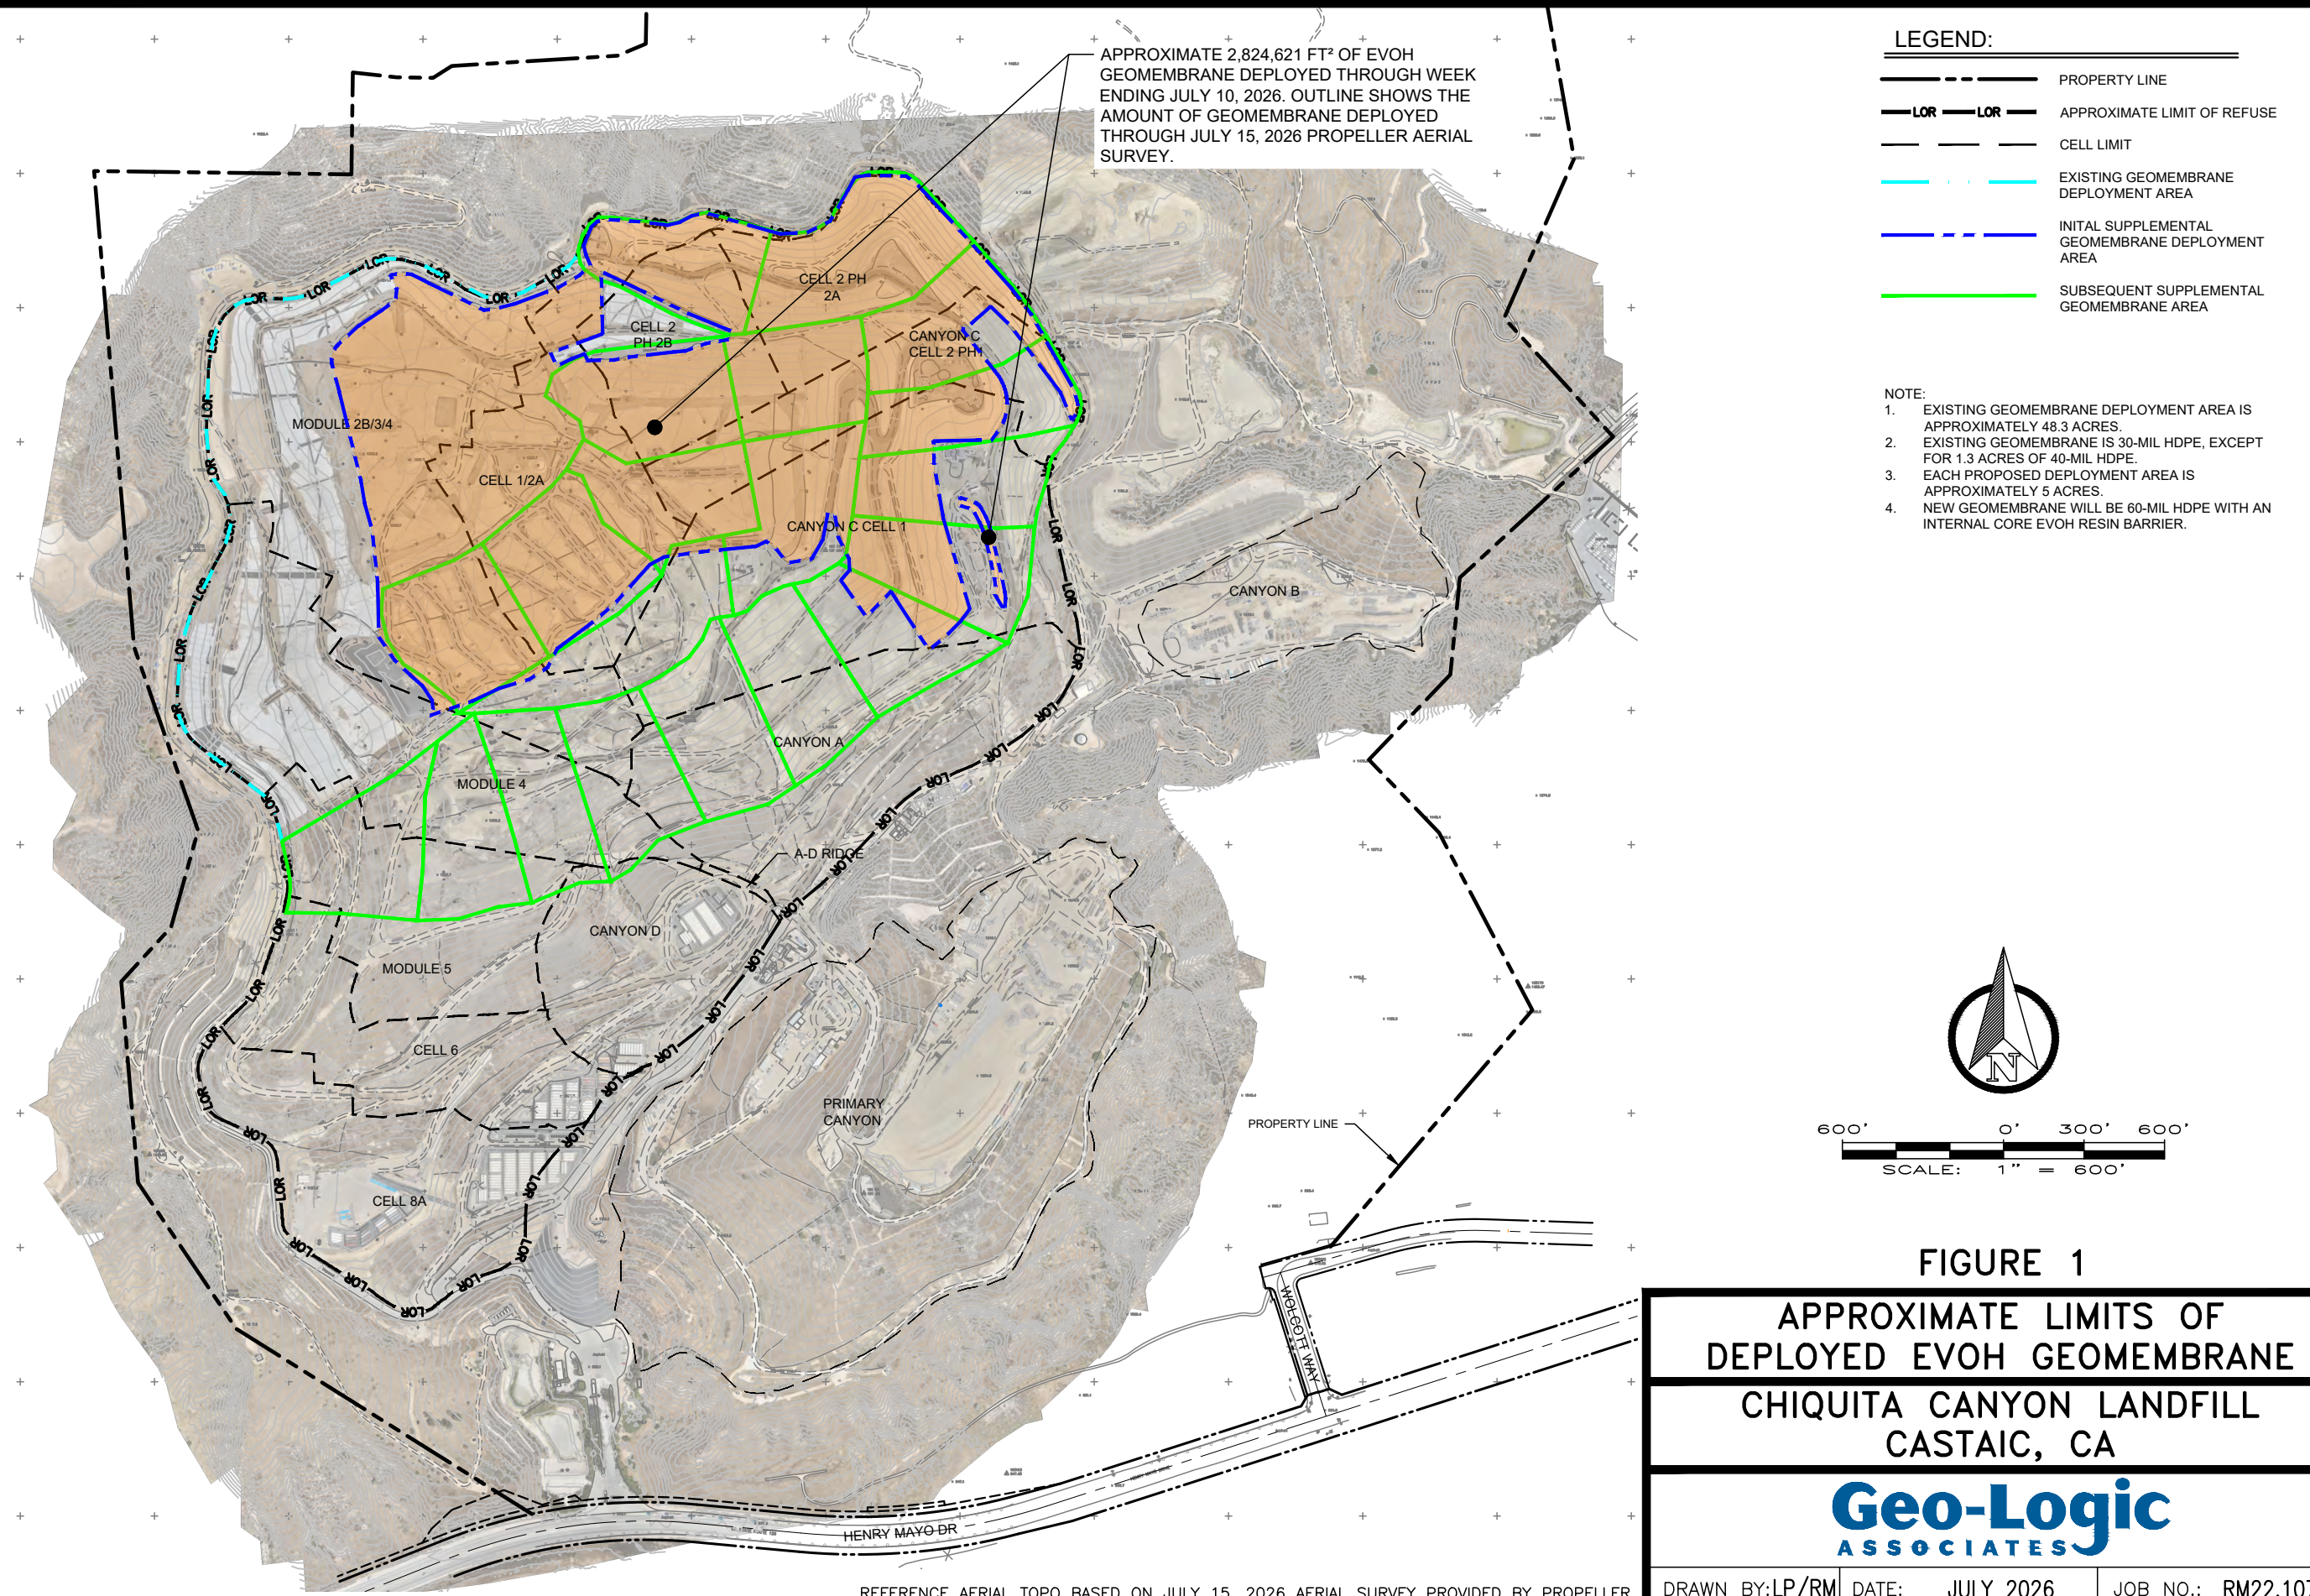

Chiquita Canyon Landfill -Isopach

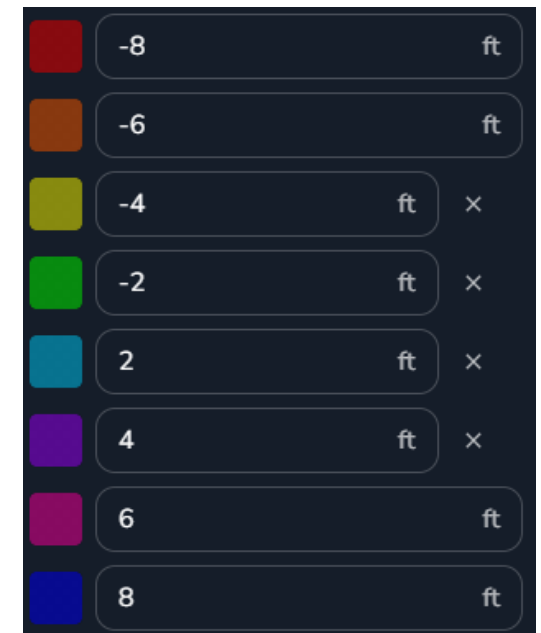

June 24, 2026 Survey Image. June 2, 2026 vs June 24, 2026

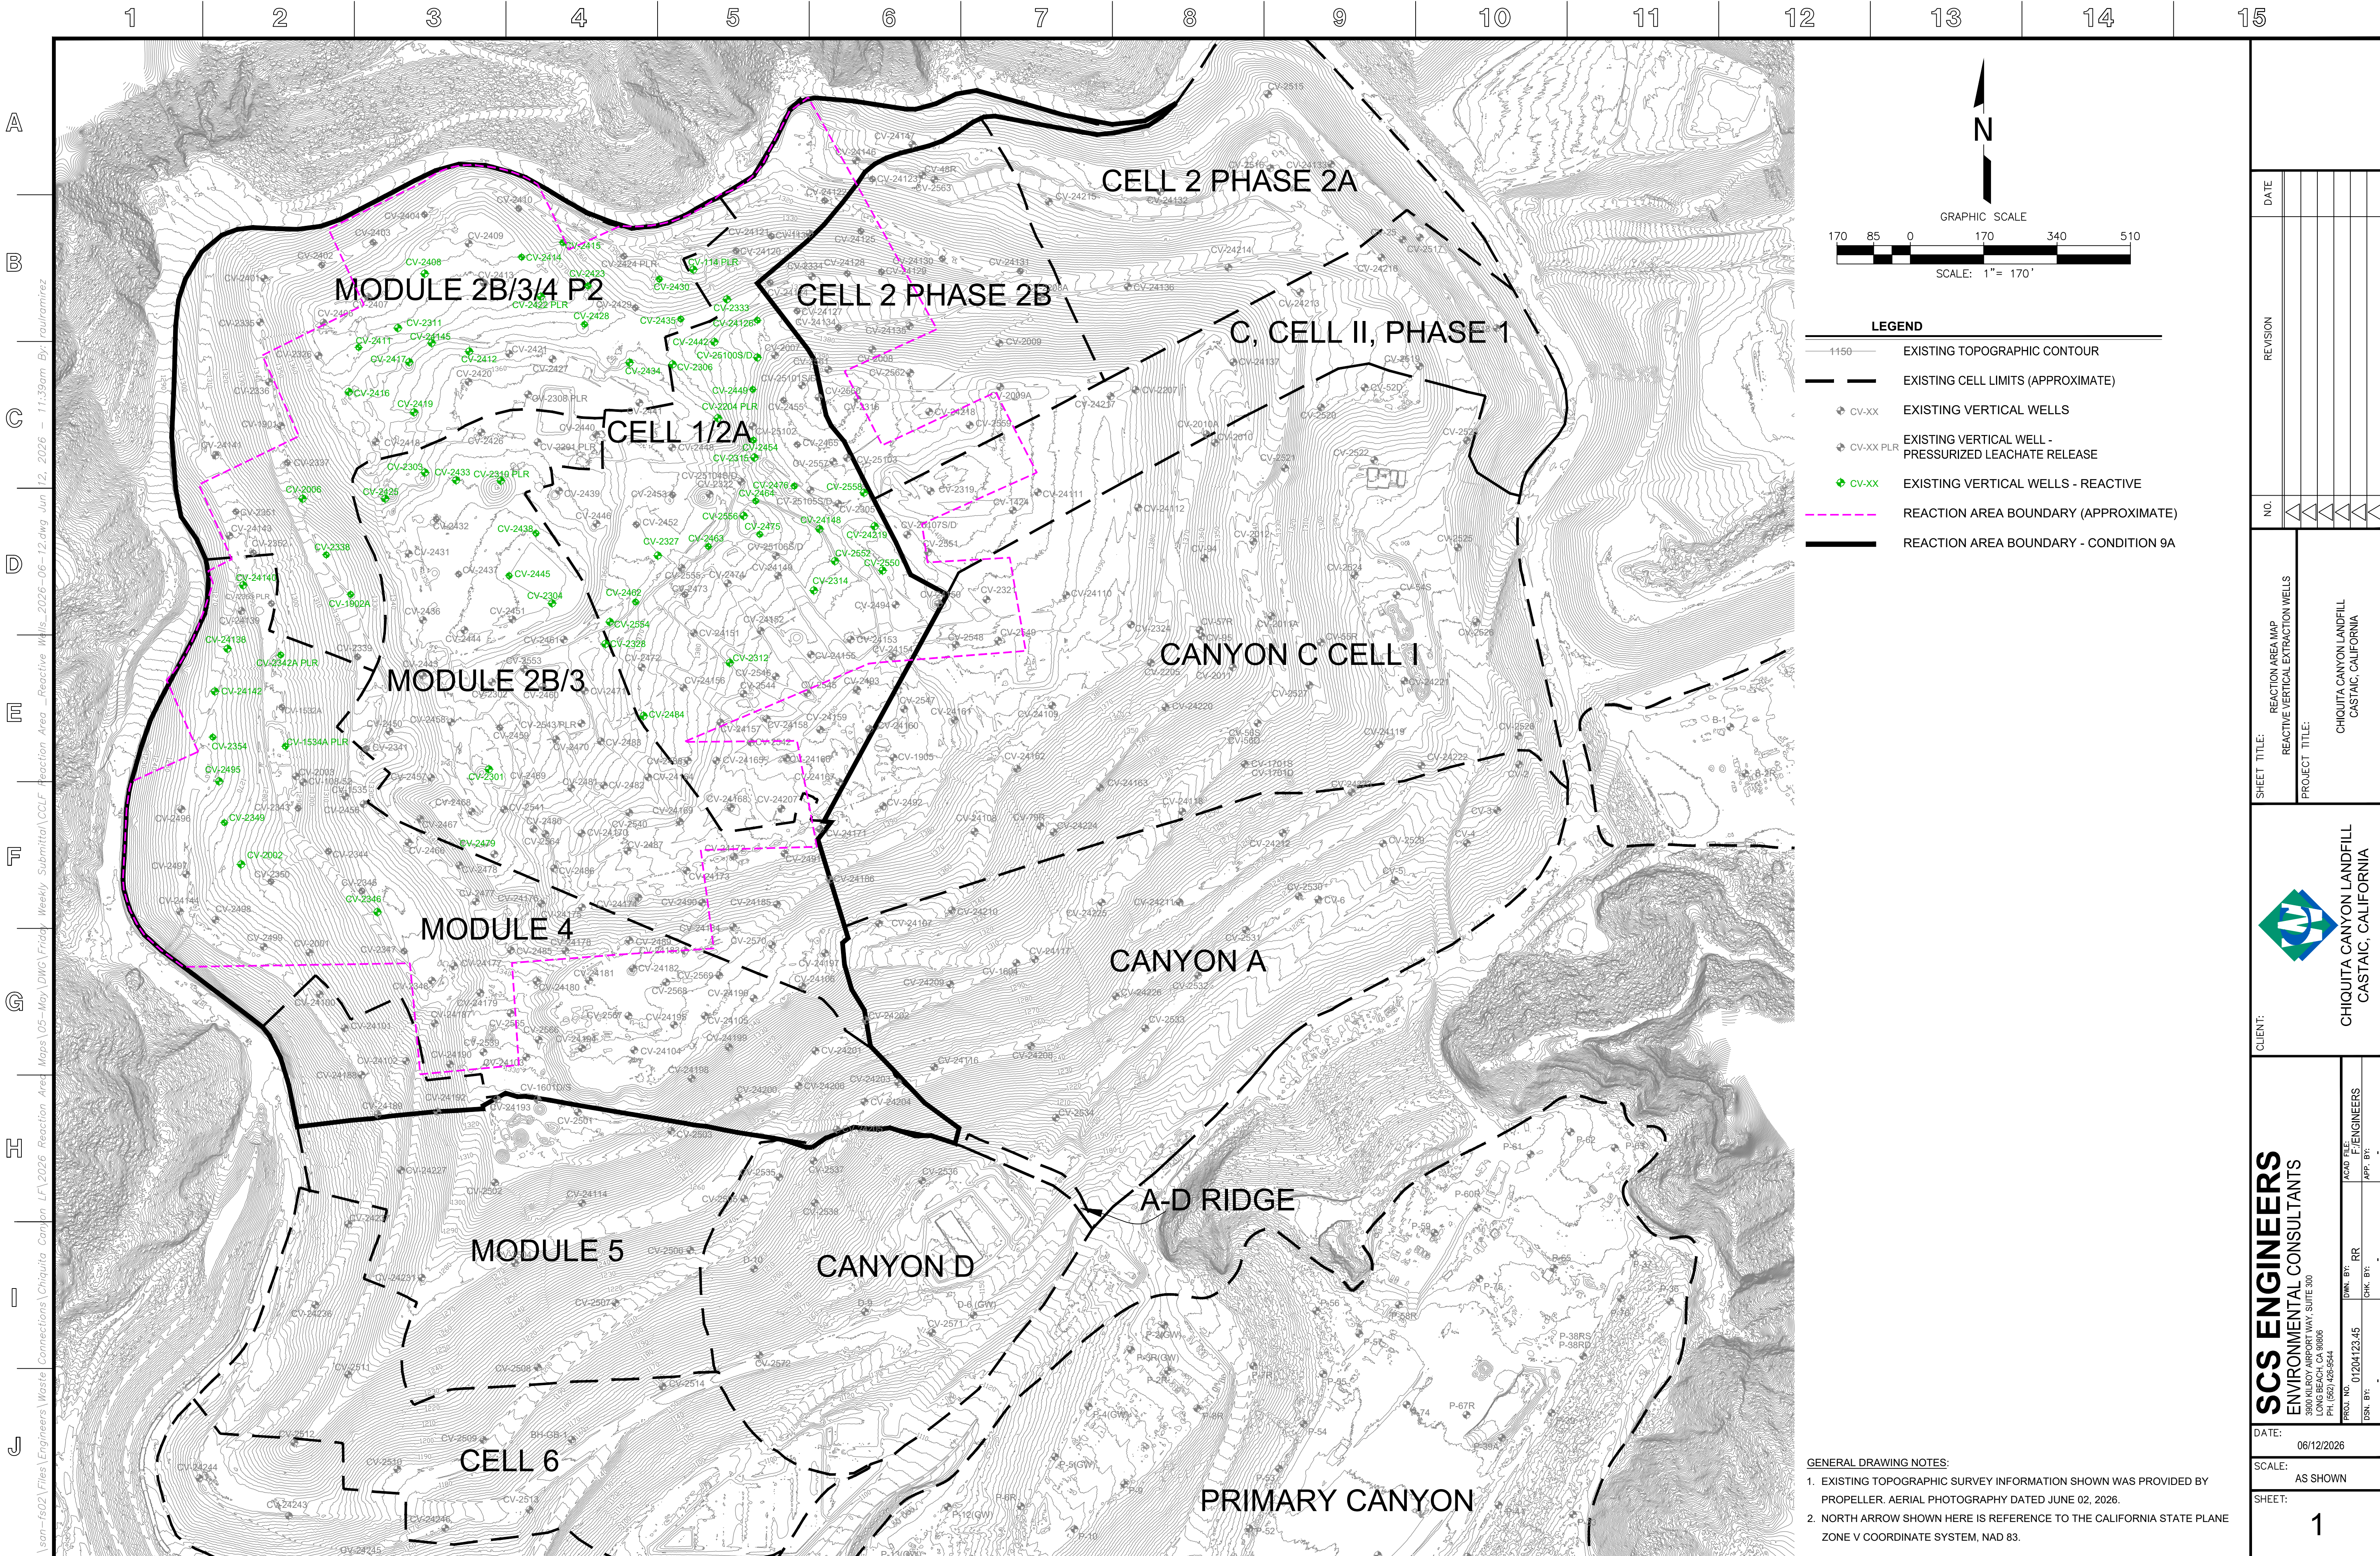

\\san-fs02\Files\Engineers\Waste Connections\Chiquita Canyon LF\2026 Reaction Area Maps\05-May DWG\Friday Weekly Submittal\CCLF Reaction Area - Reactive Wells 2026-06-12.dwg Jun 12, 2026 - 11:39am By:raulramirez

CLIENT:	CHIQUITA CANYON LANDFILL CASTAIC, CALIFORNIA	
	CHIQUITA CANYON LANDFILL CASTAIC, CALIFORNIA	
SHEET TITLE:	REACTION AREA MAP REACTIVE VERTICAL EXTRACTION WELLS	
	PROJECT TITLE:	
DATE:	06/12/2026	
	SCALE: AS SHOWN	
SHEET:	1	
	1	
DATE:		
REVISION		
NO.		