
De: Jones, Art <AJones@scsengineers.com>
Enviado: Miércoles 12 de junio de 2024 a las 4:03 PM
Para: KGork@ph.lacounty.gov; emorofuji@ph.lacounty.gov; khabaradas@ph.lacounty.gov
Cc: Haley, William (Bill); Nicole Ward; Steve Cassulo; Michael Hearn; Mike Calleja; Sullivan, Pat; Dylan Smith; Kurt Shaner; Jim Little; John Perkey; Kelly Kincella
Asunto: Actualización Semanal sobre la Instalación de Sondas y Pozos en el Vertedero de Chiquita Canyon (Swis No 19-AA-0052)
Adjuntos: 2024 CCLF GCCS Expan Master Plan_Proposed LFG Extraction Well and Temp Probe Map_2024-06-07.pdf; GP-13 and GP-15 weekly Monitoring Results_2024-06-12.xlsx

[REMITENTE EXTERNO: Tenga precaución con los enlaces/adjuntos]

Buenas tardes,

En nombre del Vertedero de Chiquita Canyon, se le proporciona la siguiente información sobre la actualización semanal del monitoreo de las sondas y de los pozos de Extracción de LFG como lo indica su carta con fecha 8 de mayo de 2024 en el punto 2 y la Orden de Cumplimiento de la LEA del 6 de junio de 2024.

Los datos del metano en los pozos de monitoreo GP-13 y GP-15 se muestran en la tabla de datos adjunta.

A continuación se muestra la actualización semanal sobre la instalación de pozos de extracción de biogás de la semana del 3 al 7 de junio de 2024.

Como se envió previamente por e-mail la semana pasada, SCS continuará proporcionando estas actualizaciones semanales. Como se solicita en la carta de la LEA del 8 de mayo, estas actualizaciones incluirán tanto datos semanales sobre el metano de los pozos GP-13 y GP-15 como la instalación semanal de pozos.

Por favor, hágame saber si tiene alguna pregunta.

A continuación se encuentra el resumen actualizado de la construcción para el Proyecto del Plan Maestro de Ampliación de GCCS 2024 del Vertedero de Chiquita Canyon.

Según la Condición 15(c) de la Orden Estipulada, a continuación se encuentra el resumen actualizado de la construcción para el Proyecto del Plan Maestro de Ampliación de GCCS 2024 del Vertedero de Chiquita Canyon que ahora incluye el aumento a 213 pozos.

Desde el 03/06/2024 hasta el 07/06/2024 - Instalación de pozos verticales de extracción y de LFG incluidos:

1. CV-2420
2. CV-2425
3. CV-2431
4. CV-2432
5. CV-2433
6. CV-2436
7. CV-2440
8. CV-2452
9. CV-24103
10. CV-24104
11. CV-24145
12. CV-24162

13. CV-24170

14. CV-24174

15. CV-24175

Durante el período que transcurrió desde el 03/06/2024 y el 07/06/2024, Chiquita completó la instalación de quince (15) pozos de extracción vertical de LFG, llevando la cantidad total a ciento treinta y nueve (139) pozos de extracción vertical de LFG desde el 6 de diciembre de 2023 (la fecha de inicio de la Expansión Maestra de GTCCS) hasta 07/06/2024.

Atentamente,

Art

Arthur E Jones Jr
Gerente de la Región Sudoeste del Desierto/Vicepresidente de
SCS Engineers
Field Services Group
6 Sunset Way Suite 101
Henderson, NV 89014
Teléfono de la Oficina 209-702-6228
Móvil 209-345-2062


Email: ajones@scsengineers.com

Sitio web: www.scsengineers.com

Dirigidos por el Éxito de los Clientes



Este e-mail puede contener información confidencial y está previsto para uso del destinatario y/o sus representantes previstos únicamente. Si no es el destinatario previsto, por favor, no transmita, copie, divulgue, guarde ni utilice esta comunicación de ninguna manera. Si recibió este mensaje por error, por favor, informe al remitente inmediatamente y elimine este mensaje de forma permanente de su computadora. SCS Engineers no asume ninguna responsabilidad por el contenido de este e-mail no por las consecuencias de ninguna acción tomada en base a la información proporcionada. – SCS Engineers

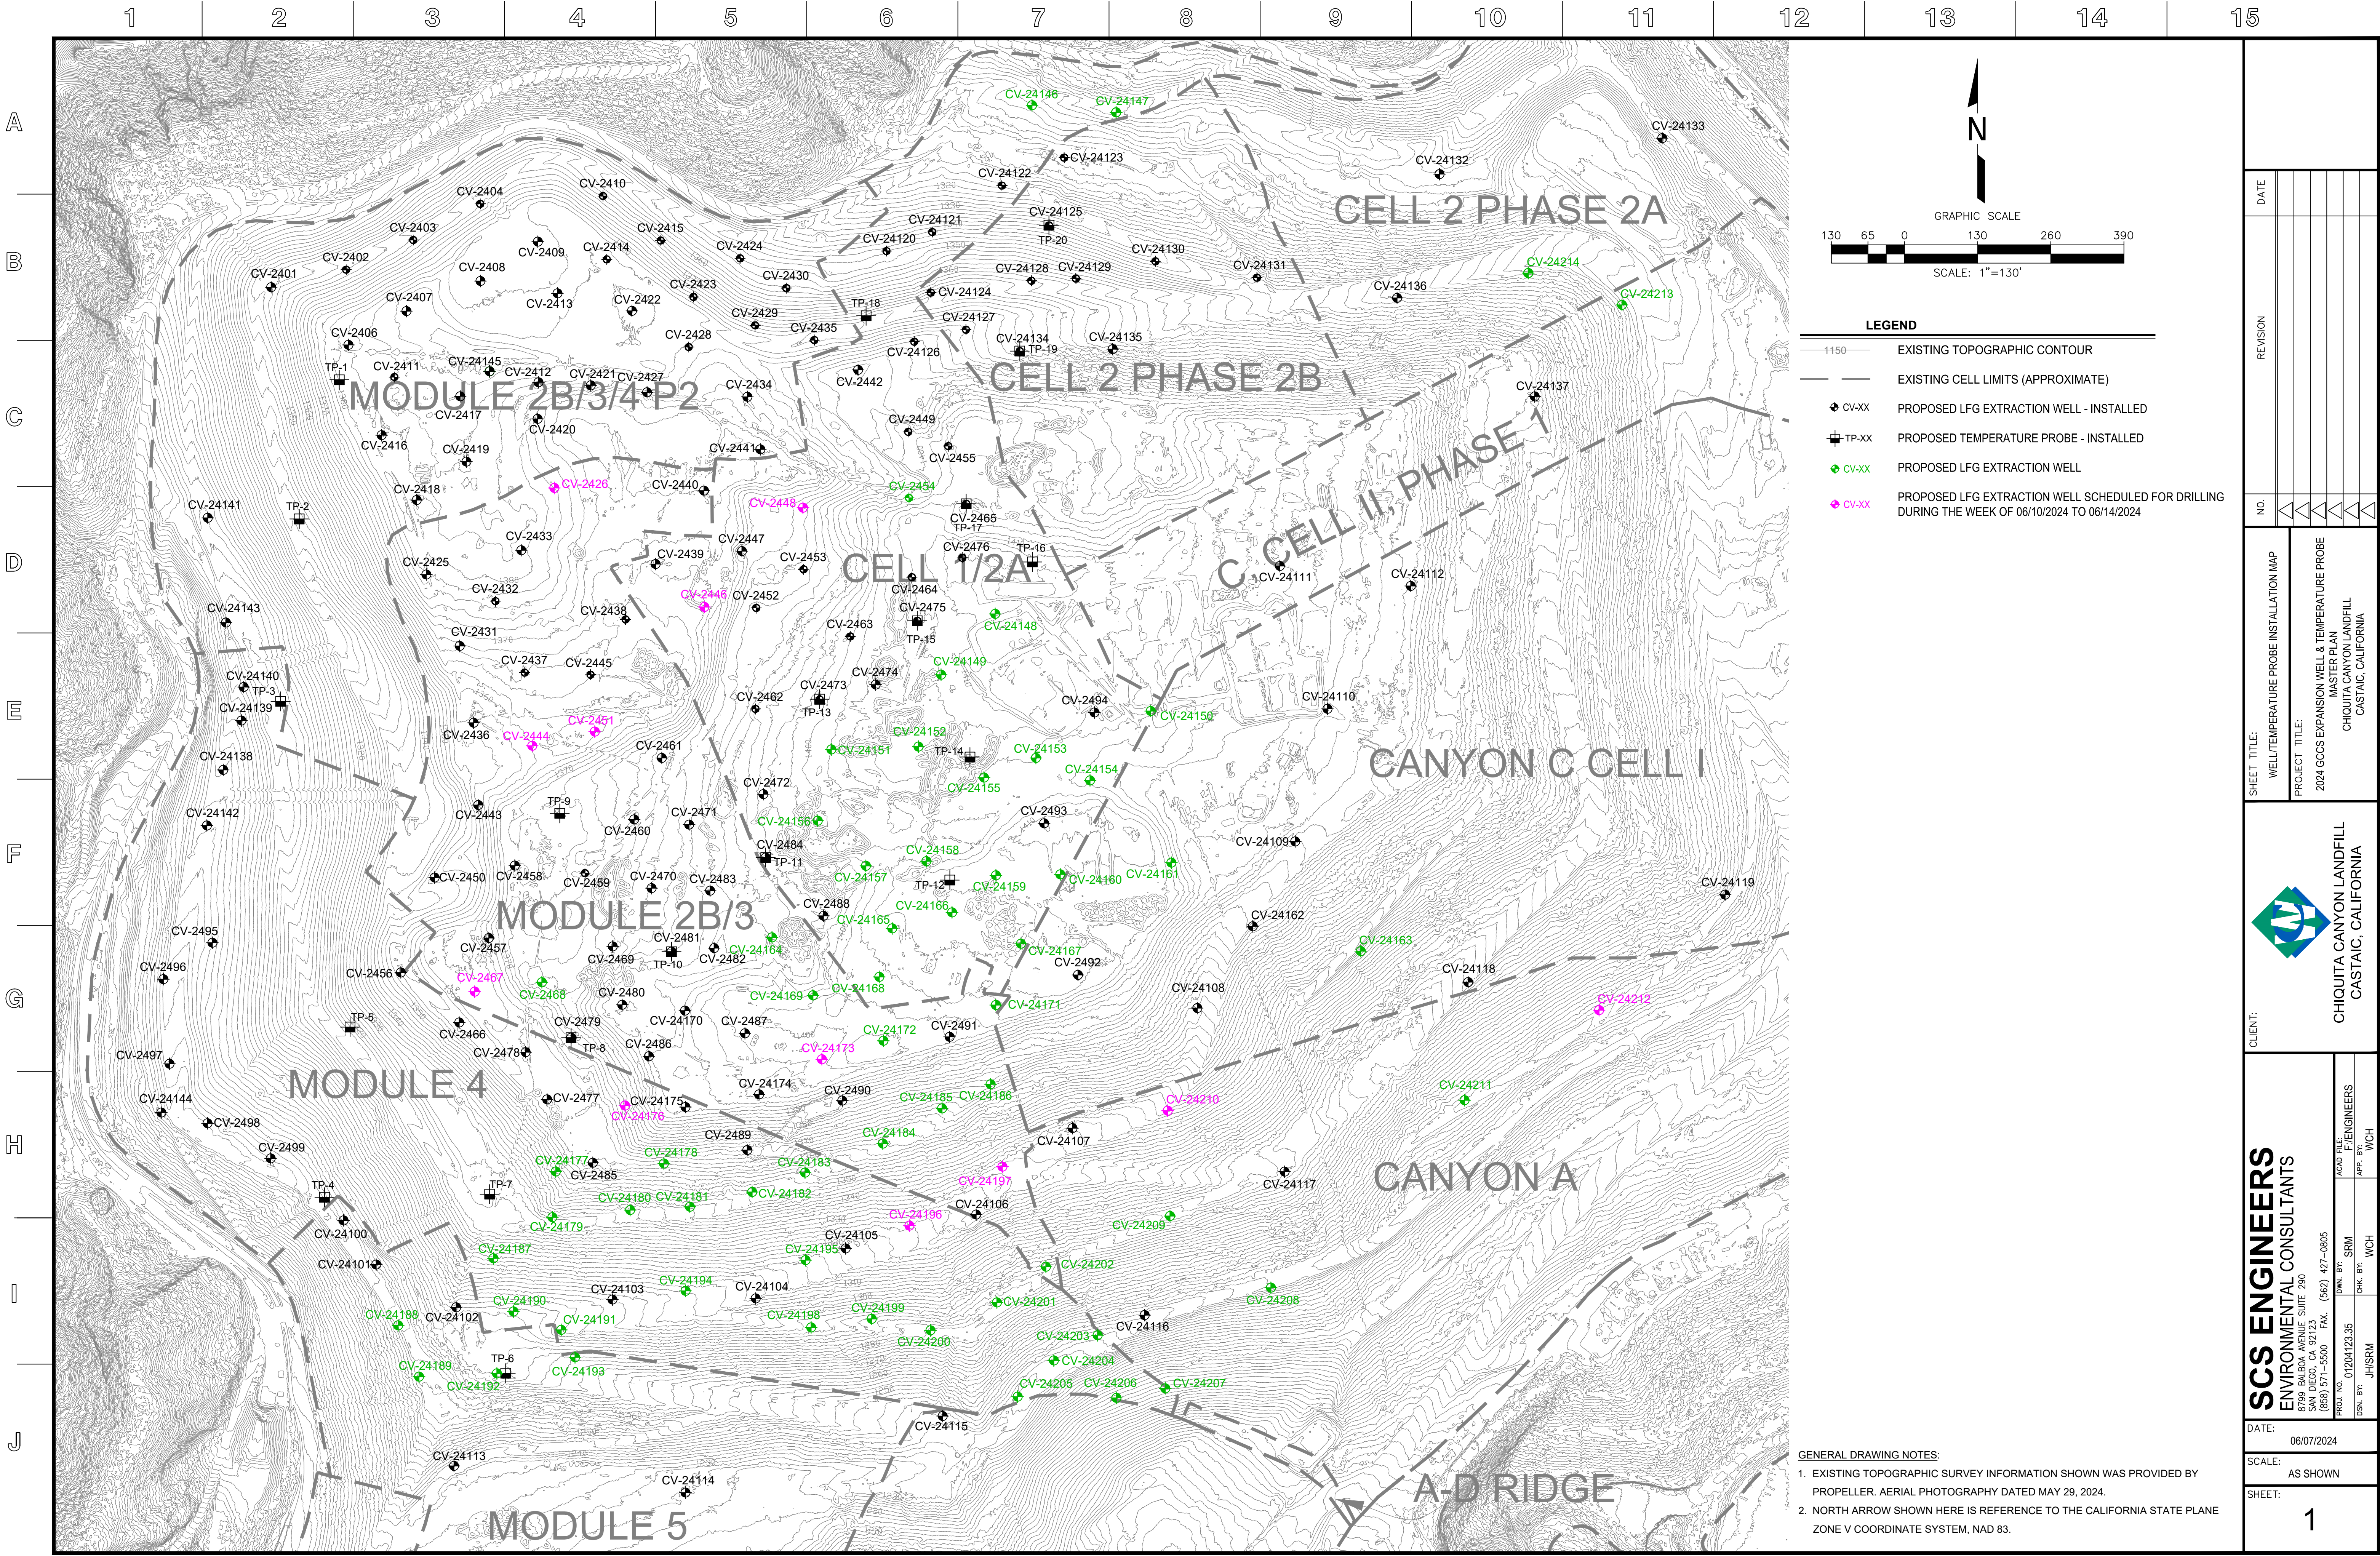

130650130260390

GRAPHIC SCALE

SCALE: 1"=130'

LEGEND

1150

EXISTING TOPOGRAPHIC CONTOUR

EXISTING CELL LIMITS (APPROXIMATE)

CV-XX

PROPOSED LFG EXTRACTION WELL - INSTALLED

TP-XX

PROPOSED TEMPERATURE PROBE - INSTALLED

CV-XX

PROPOSED LFG EXTRACTION WELL

CV-XX

PROPOSED LFG EXTRACTION WELL SCHEDULED FOR DRILLING DURING THE WEEK OF 06/10/2024 TO 06/14/2024

DATE

REVISION

NO

SHEET TITLE:

WELL/TEMPERATURE PROBE INSTALLATION MAP

PROJECT TITLE:

2024 GCCS EXPANSION WELL & TEMPERATURE PROBE MASTER PLAN
CHIQUITA CANYON LANDFILL
CASTAIC, CALIFORNIA

CLIENT:



CHIQUITA CANYON LANDFILL
CASTAIC, CALIFORNIA

SCS ENGINEERS

ENVIRONMENTAL CONSULTANTS

2700 BALBOA AVENUE, SUITE 250
SAN DIEGO, CA 92123
(619) 571-5500 FAX: (619) 427-0805

PROJ. NO: 01204123.35
DWN. BY: SRM
CHK. BY: WCH

DATE:

06/07/2024

SCALE:

AS SHOWN

SHEET:

1

GENERAL DRAWING NOTES:

- EXISTING TOPOGRAPHIC SURVEY INFORMATION SHOWN WAS PROVIDED BY PROPELLER. AERIAL PHOTOGRAPHY DATED MAY 29, 2024.
- NORTH ARROW SHOWN HERE IS REFERENCE TO THE CALIFORNIA STATE PLANE ZONE V COORDINATE SYSTEM, NAD 83.

Z:\Engineers\Waste Connections\Chiquita Canyon LF\2023 Chiquita LF GCCS Design Svcs\2023 CCLF GCCS Expan Master Plan_Field CQA\01-Boring Logs\2024 CCLF GCCS Expan Master Plan_High Temp and Well Installation Map_2024-06-07.dwg Jun 07, 2024 -- 9:01am By: 5160srm

GP-13

173

87

58

29

10

GP-13

Date	173 Ft CH4	87 Ft CH4	58 Ft CH4	29 Ft CH4	10 Ft CH4
5/1/2024	11.7	6	7.9	0	0.6
5/2/2024	10.7	6	8	0	0
5/3/2024	10.4	4.8	8.4	0.2	0.3
5/6/2024	0	6.6	0	0	0
5/7/2024	0	3.8	7.2	0	0.3
5/8/2024	11.4	4.9	11.1	0.1	0.6
5/9/2024	8.9	7.6	10.4	0.3	1.1
5/10/2024	6.4	10	8	0.2	3.5
5/13/2024	8.4	7.2	11.7	2.4	4.1
5/14/2024	9.9	6.1	12.7	2.9	2.9
5/15/2024	9.8	6.7	13.6	2.1	2.2
5/16/2024	8.1	8.3	13.8	2.0	0.6
5/17/2024	10.1	8.6	13.2	0.0	0.3
5/20/2024	3.9	8	15	-	-
5/21/2024	12.00	5.96	17.36	0.75	0.46

5/22/2024	0.00	11.70	16.70	0.30	0.00
5/23/2024	11.02	13	17	-	-
5/24/2024	10.96	7.39	18.53	0.00	0.75
5/28/2024	0.09	10.69	15.29	0.00	0.47
5/29/2024	0.02	9.03	13.29	0.24	0.28
5/30/2024	10.71	5.42	19.77	2.58	0.92
5/31/2024	10.89	3.66	18.26	7.60	0.32
6/3/2024	10.70	7.20	20.80	7.60	0.10
6/4/2024	11.5	6	22.6	9.2	0.9
6/5/2024	10.5	11.5	22.1	12.5	1.3
6/6/2024	8.94	11.99	22.66	15.94	0.62
6/7/2024	8.99	10.46	22.62	13.67	0.23
6/10/2024	14.99	14.67	18.99	15.27	0
6/11/2024	10.62	11.65	23.73	17.19	0.00
6/12/2024	7.8	16	24.3	18.3	0

GP-15

115

90

60

40

10

GP-15

Date	115 Ft CH4	90 Ft CH4	60Ft CH4	40 Ft CH4	10 Ft CH4
5/1/2024	19	1.9	2	36.8	4.8
5/2/2024	34.7	27.7	3.3	22.7	32.9
5/3/2024	38.9	29.5	5.9	20.8	31.5
5/6/2024	31.2	2.1	15.1	28.9	8.3
5/7/2024	31.9	2.6	15.1	30.1	11.2
5/8/2024	33.7	39.7	14.2	53.5	45.2
5/9/2024	33.5	5.9	16.2	47.7	16
5/10/2024	33.4	28.7	17.2	51.1	35.2
5/13/2024	0.0	16.4	17.9	47.8	26.5
5/14/2024	29.3	4.0	17.5	43.9	11.4
5/15/2024	28.5	2	16.8	47	6
5/16/2024	0.1	0.4	15.8	31.7	2
5/17/2024	0	0.3	14.9	27.7	-
5/20/2024	0	0.3	11.2	25.2	0
5/21/2024	0.35	0.58	11	31.84	3

5/22/2024	0	0	0	28.5	2.6
5/23/2024	0	0.05	9.7	26.29	2
5/24/2024	0.00	2.27	9.51	27.12	3.15
5/28/2024	0.00	0.04	0.33	36.64	0.99
5/29/2024	0	0	0.14	34.35	2.05
5/30/2024	20.38	5.42	8.68	43	15
5/31/2024	25.25	11.77	4.48	40.2	0
6/3/2024	0.00	0.00	8.80	40.20	0.40
6/4/2024	14.4	8.3	7.6	42.6	1.9
6/5/2024	32.2	43.9	9.9	42.8	0
6/6/2024	3.35	4.86	10.2	40.55	0.25
6/7/2024	12.57	5.98	10.29	46.82	0.04
6/10/2024	29.63	33.03	11.14	50.07	0.02
6/11/2024	0.01	25.52	11.21	49.25	0.00
6/12/2024	0.00	3.70	11.40	39.50	0.00