

De: WILLIAM.HALEY@WasteConnections.com
Enviado: Viernes 4 de septiembre de 2026 2:11 PM
Para: Karen Gork
Cc: Todd.Thalhamer@Calrecycle.ca.gov; LFrias@ph.lacounty.gov; NQuick@ph.lacounty.gov; RRagland@ph.lacounty.gov; BMcphillips@counsel.lacounty.gov; Wes.Mindermann@CalRecycle.ca.gov; mark.debie@calrecycle.ca.gov; mark.debie@calrecycle.ca.gov; emorofuji@ph.lacounty.gov; btway@ph.lacounty.gov; Relon.MarkAnthony@epa.gov; Holybee.Tyler@epa.gov; Friedli.Laura@epa.gov; John Perkey; Sarah Phillips; Gregory.Shaffer@dtsc.ca.gov; Natasha.DiPietro@dtsc.ca.gov; Gregory.Gentile@dtsc.ca.gov; Dylan Smith
Asunto: Ref.: Vertedero de Chiquita Canyon - Cubierta Geosintética - Medida de Mitigación 4.1
Adjuntos: CCLF Reaction Area _Reactive Wells_2026-08-18.pdf; RM22.1077-CCL-EVOH-FIG 1-(2026-09-03)-FIG 1.pdf; Milestone 2B Chiquita Canyon LF Isopach_Aug.2026.pdf

A continuación, se encuentra la actualización de Chiquita de la semana sobre el estado de la instalación de la cubierta de EVOH/HDPE geomembrana de 60-mil en el Vertedero de Chiquita Canyon, conforme a la Medida de Mitigación 4.1 de la Orden de Cumplimiento de la LEA emitida el 1 de mayo de 2025.

Al 28 de agosto de 2026, D&E, en nombre de Chiquita, ha instalado aproximadamente 3,709,290 pies cuadrados de cubierta de geomembrana de EVOH/HDPE de 60 milésimas de pulgada. De este total, se desplegaron aproximadamente 736,689 pies cuadrados sobre la geomembrana existente de 30 milésimas de pulgadas para aumentar su efectividad. La obra realizada la semana del 24 de agosto también incluyó reparaciones y en detallar los paneles existentes, que incluyen la fabricación de bases, emparchado, soldadura por extrusión y volver a coser, según la necesidad. El trabajo continuó durante la semana del 31 de agosto de 2026. Chiquita ha incluido el resumen a continuación con las cantidades totales de Revestimiento:


	Revestimiento de EVOH Nuevo Instalado	Revestimiento de EVOH Instalado sobre revestimiento de 30 milésimas de pulgada existente	Revestimiento de 30 milésimas de pulgada existente	Cobertura de Revestimiento Total
7/8/2026	2,629,969	736,689	1,564,950	4,931,608
14/8/2026	2,752,615	736,689	1,564,950	5,054,254
21/8/2026	2,860,533	736,689	1,564,950	5,162,172
28/8/2026	2,972,601	736,689	1,564,950	5,274,240

El mapa del sitio adjunto muestra la extensión aproximada de la cubierta de geomembrana instalada al miércoles 26 de agosto de 2026, como también la cubierta de geomembrana descrita en el anteproyecto del plan de trabajo revisado para la extensión del área de la cubierta de geomembrana presentado a la LEA, a la US EPA y al DTSC el 13 de marzo de 2026. También se adjuntan a esta entrega el mapa isopáquico mensual de agosto de 2026 y una figura que identifica los pozos que muestran indicios de reacción al 18 de agosto de 2026 en base al Área de Mitigación de reacciones de junio. Debido a limitaciones técnicas, actualmente no podemos crear una figura que incluya todos estos datos.


Gracias,

Bill Haley, PE

P:\SITES\CHIQUITA CYN LF\MONITORING SUMMARY\FIGURES-WEEKLY\RM22.1077-CCL-EVOH-FIG 1-(2026-09-03).DWG September 3, 2026 - 10:59 AM BY: GLA-USER

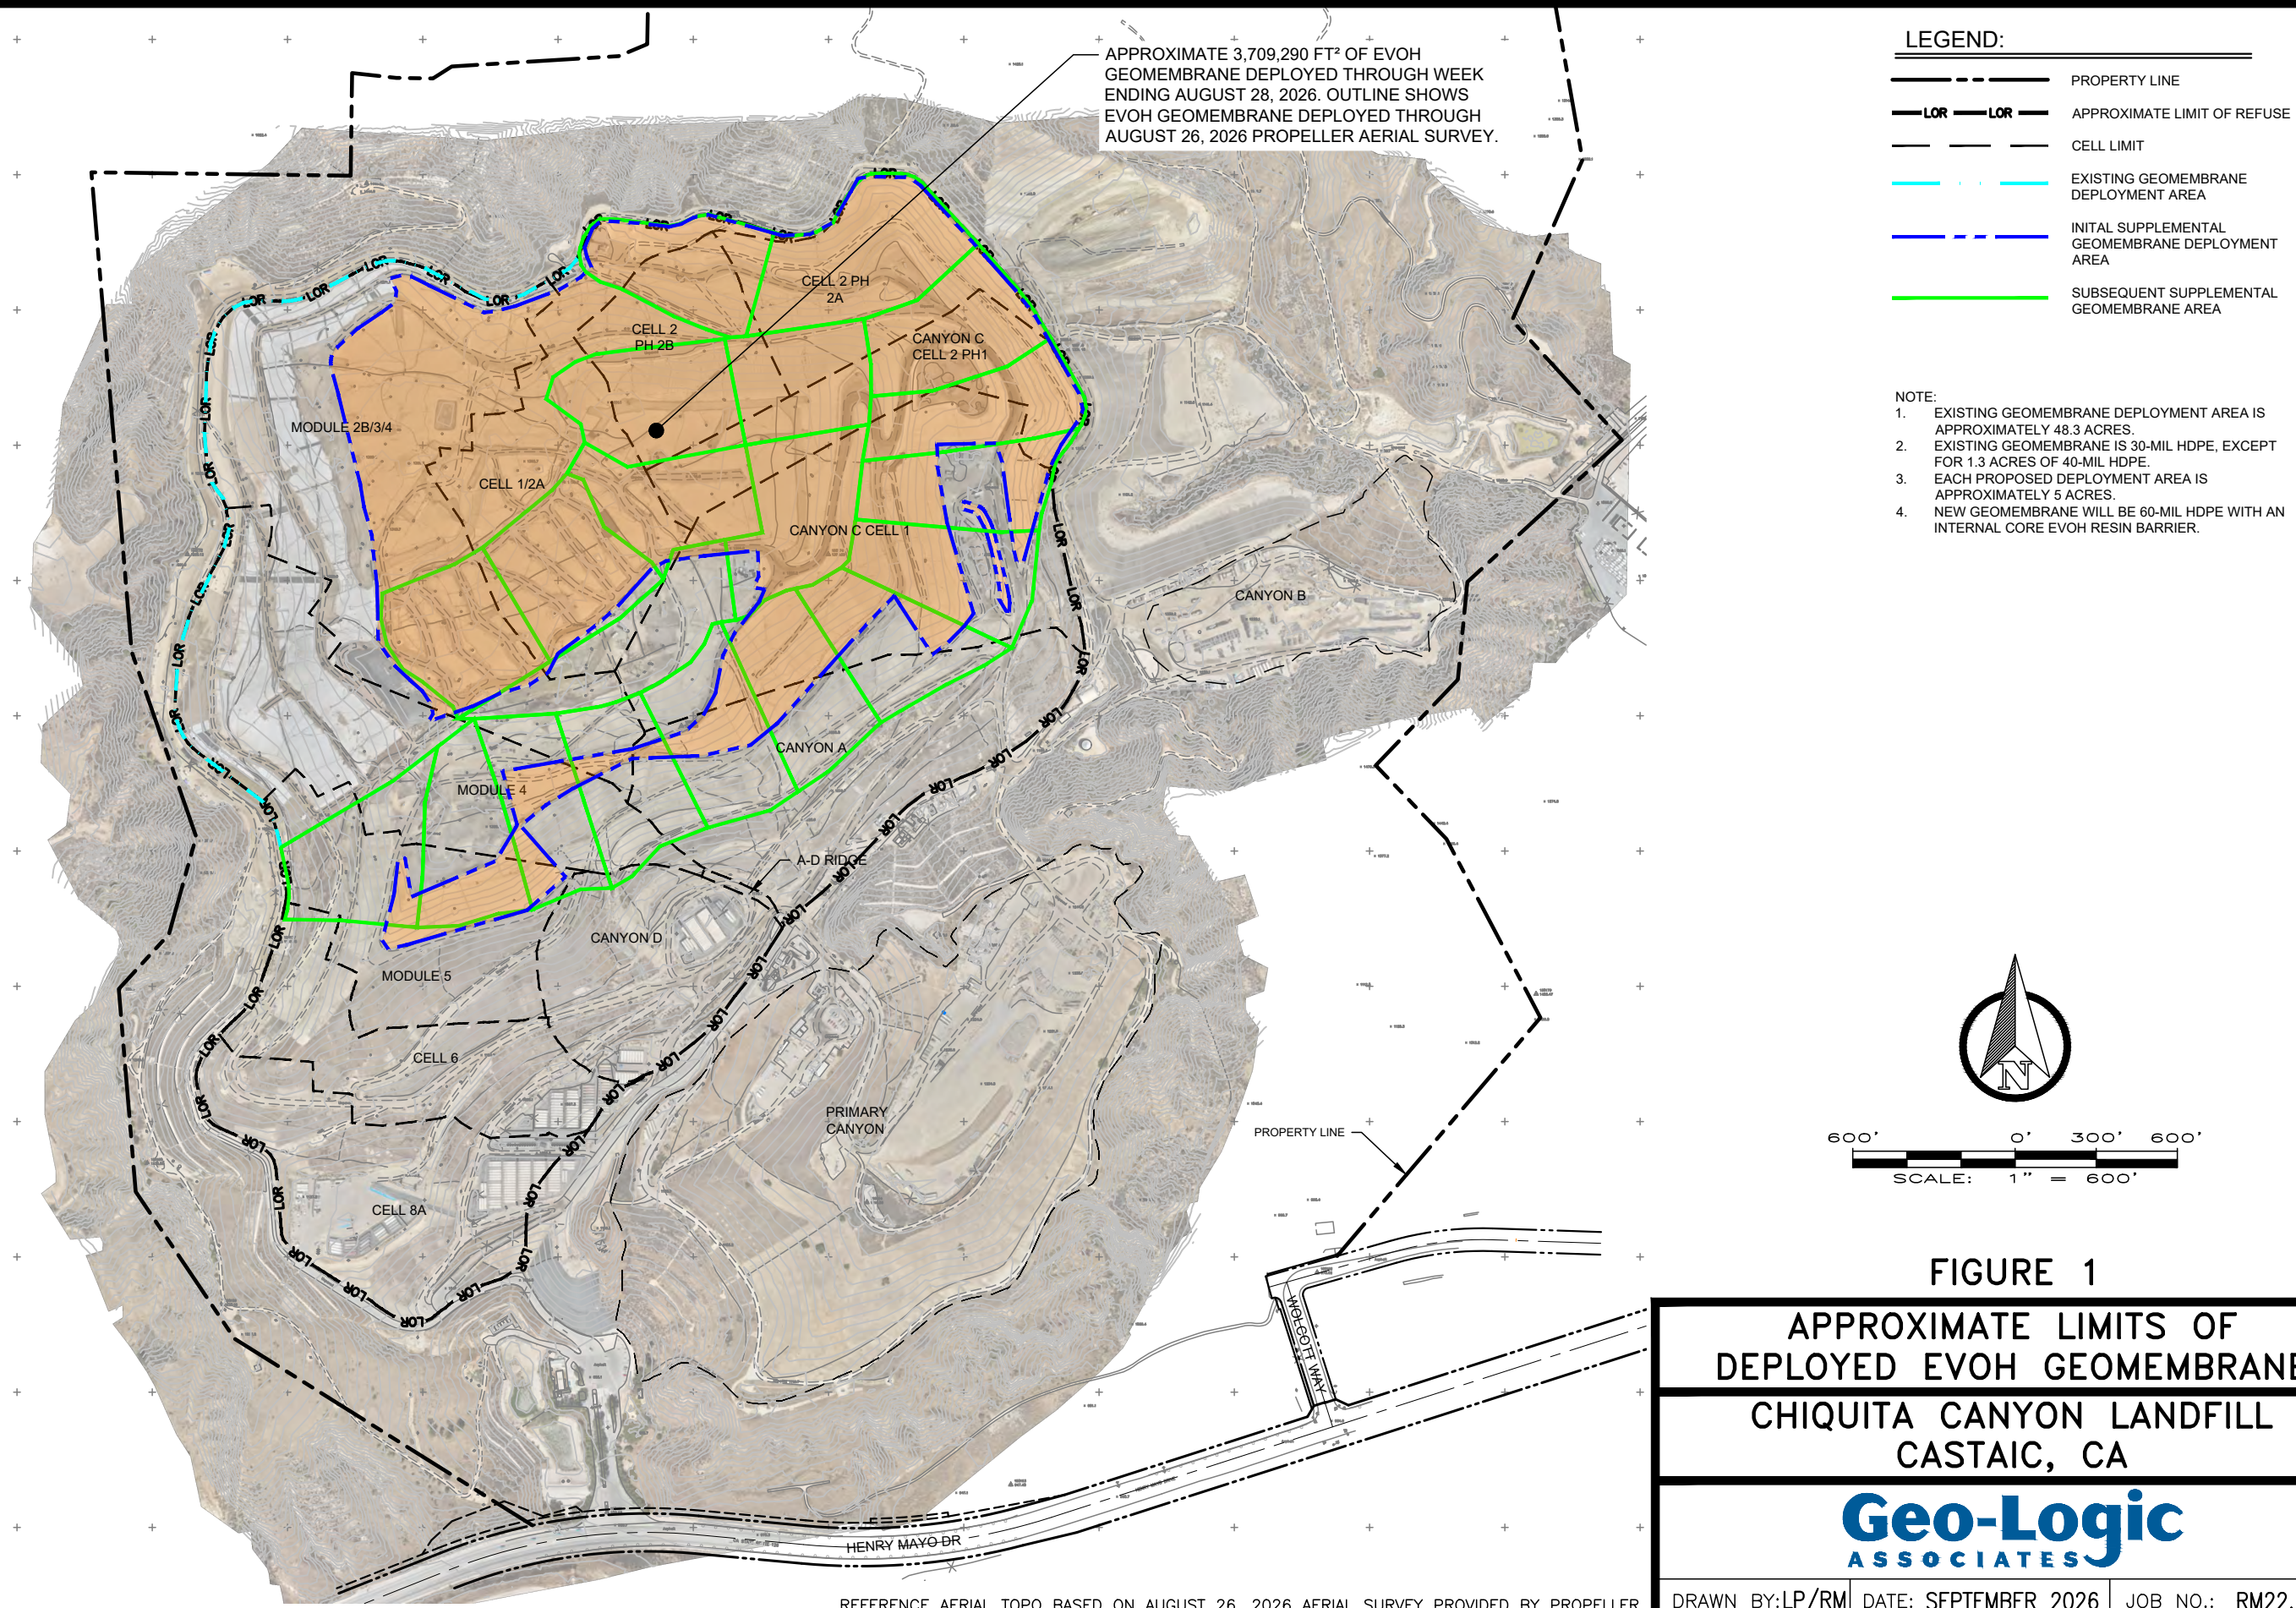

Chiquita Canyon Landfill -Isopach

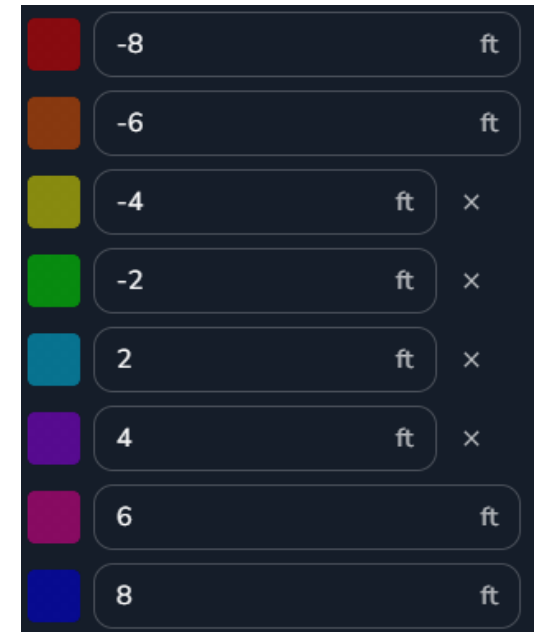

Aug 26, 2026 Survey Image. Aug 5, 2026 vs Aug 26, 2026