

De: WILLIAM.HALEY@WasteConnections.com
Enviado: Viernes 28 de agosto de 2026 3:04 PM
Para: Karen Gork
Cc: Todd.Thalhamer@Calrecycle.ca.gov; LFrias@ph.lacounty.gov; NQuick@ph.lacounty.gov; RRagland@ph.lacounty.gov; BMcphillips@counsel.lacounty.gov; Wes.Mindermann@CalRecycle.ca.gov; mark.debie@calrecycle.ca.gov; mark.debie@calrecycle.ca.gov; emorofuji@ph.lacounty.gov; btway@ph.lacounty.gov; Relon.MarkAnthony@epa.gov; Holybee.Tyler@epa.gov; Friedli.Laura@epa.gov; John Perkey; Sarah Phillips; Gregory.Shaffer@dtsc.ca.gov; Natasha.DiPietro@dtsc.ca.gov; Gregory.Gentile@dtsc.ca.gov; Dylan Smith
Asunto: Ref.: Vertedero de Chiquita Canyon - Cubierta Geosintética - Medida de Mitigación 4.1
Adjuntos: RM22.1077-CCL-EVOH-FIG 1-(2026-08-28)-FIG 1.pdf; CCLF Reaction Area _Reactive Wells_2026-08-18.pdf; Milestone 2B Chiquita Canyon LF Isopach_Jul.2026.pdf

A continuación, se encuentra la actualización de Chiquita de la semana sobre el estado de la instalación de la cubierta de EVOH/HDPE geomembrana de 60-mil en el Vertedero de Chiquita Canyon, conforme a la Medida de Mitigación 4.1 de la Orden de Cumplimiento de la LEA emitida el 1 de mayo de 2025.

Al 21 de agosto de 2026, D&E, en nombre de Chiquita, ha instalado aproximadamente 3.597.222 pies cuadrados de cubierta de geomembrana de EVOH/HDPE de 60 milésimas de pulgada. De este total, se desplegaron aproximadamente 736.689 pies cuadrados sobre la geomembrana existente de 30 milésimas de pulgadas para aumentar su efectividad. La obra realizada la semana del 17 de agosto también incluyó reparaciones y en detallar los paneles existentes, que incluyen la fabricación de bases, emparchado, soldadura por extrusión y volver a coser, según la necesidad. El trabajo continuó durante la semana del 24 de agosto de 2026. Chiquita ha incluido el resumen a continuación con las cantidades totales de Revestimiento:

	Revestimiento de EVOH Instalado Nuevo	Revestimiento de EVOH Instalado sobre revestimiento de 30 milésimas de pulgada existente	Revestimiento de 30 milésimas de pulgada existente	Cobertura de Revestimiento Total
7/8/2026	2.629.969	736.689	1.564.950	4.931.608
14/8/2026	2.752.615	736.689	1.564.950	5.054.254
21/8/2026	2.860.533	736.689	1.564.950	5.162.172

El mapa del sitio adjunto muestra la extensión aproximada de la cubierta de geomembrana instalada al miércoles 19 de agosto de 2026, como también la cubierta de geomembrana descrita en el anteproyecto del plan de trabajo revisado para la extensión del área de la cubierta de geomembrana presentado a la LEA, a la US EPA y al DTSC el 13 de marzo de 2026. También se adjuntan a esta entrega el mapa isopáquico mensual de julio de 2026 y una figura que identifica los pozos que muestran indicios de reacción al 18 de agosto de 2026 en base al Área de Mitigación de reacciones de junio. Debido a limitaciones técnicas, actualmente no podemos crear una figura que incluya todos estos datos.

Gracias,


Bill Haley, PE
Ingeniero de Proyectos Sénior


O: 661.257.3655 | C: 661.964.5821

Waste Connections | 29201 Henry Mayo Dr. | Castaic, CA 91384


Connect With the Future © www.wasteconnections.com

P:\SITES\CHIQUITA CYN LF\MONITORING SUMMARY\FIGURES-WEEKLY\RM22.1077-CCL-EVOH-FIG 1--(2026-08-20).DWG August 20, 2026 -- 10:38 AM BY: GLA-USER

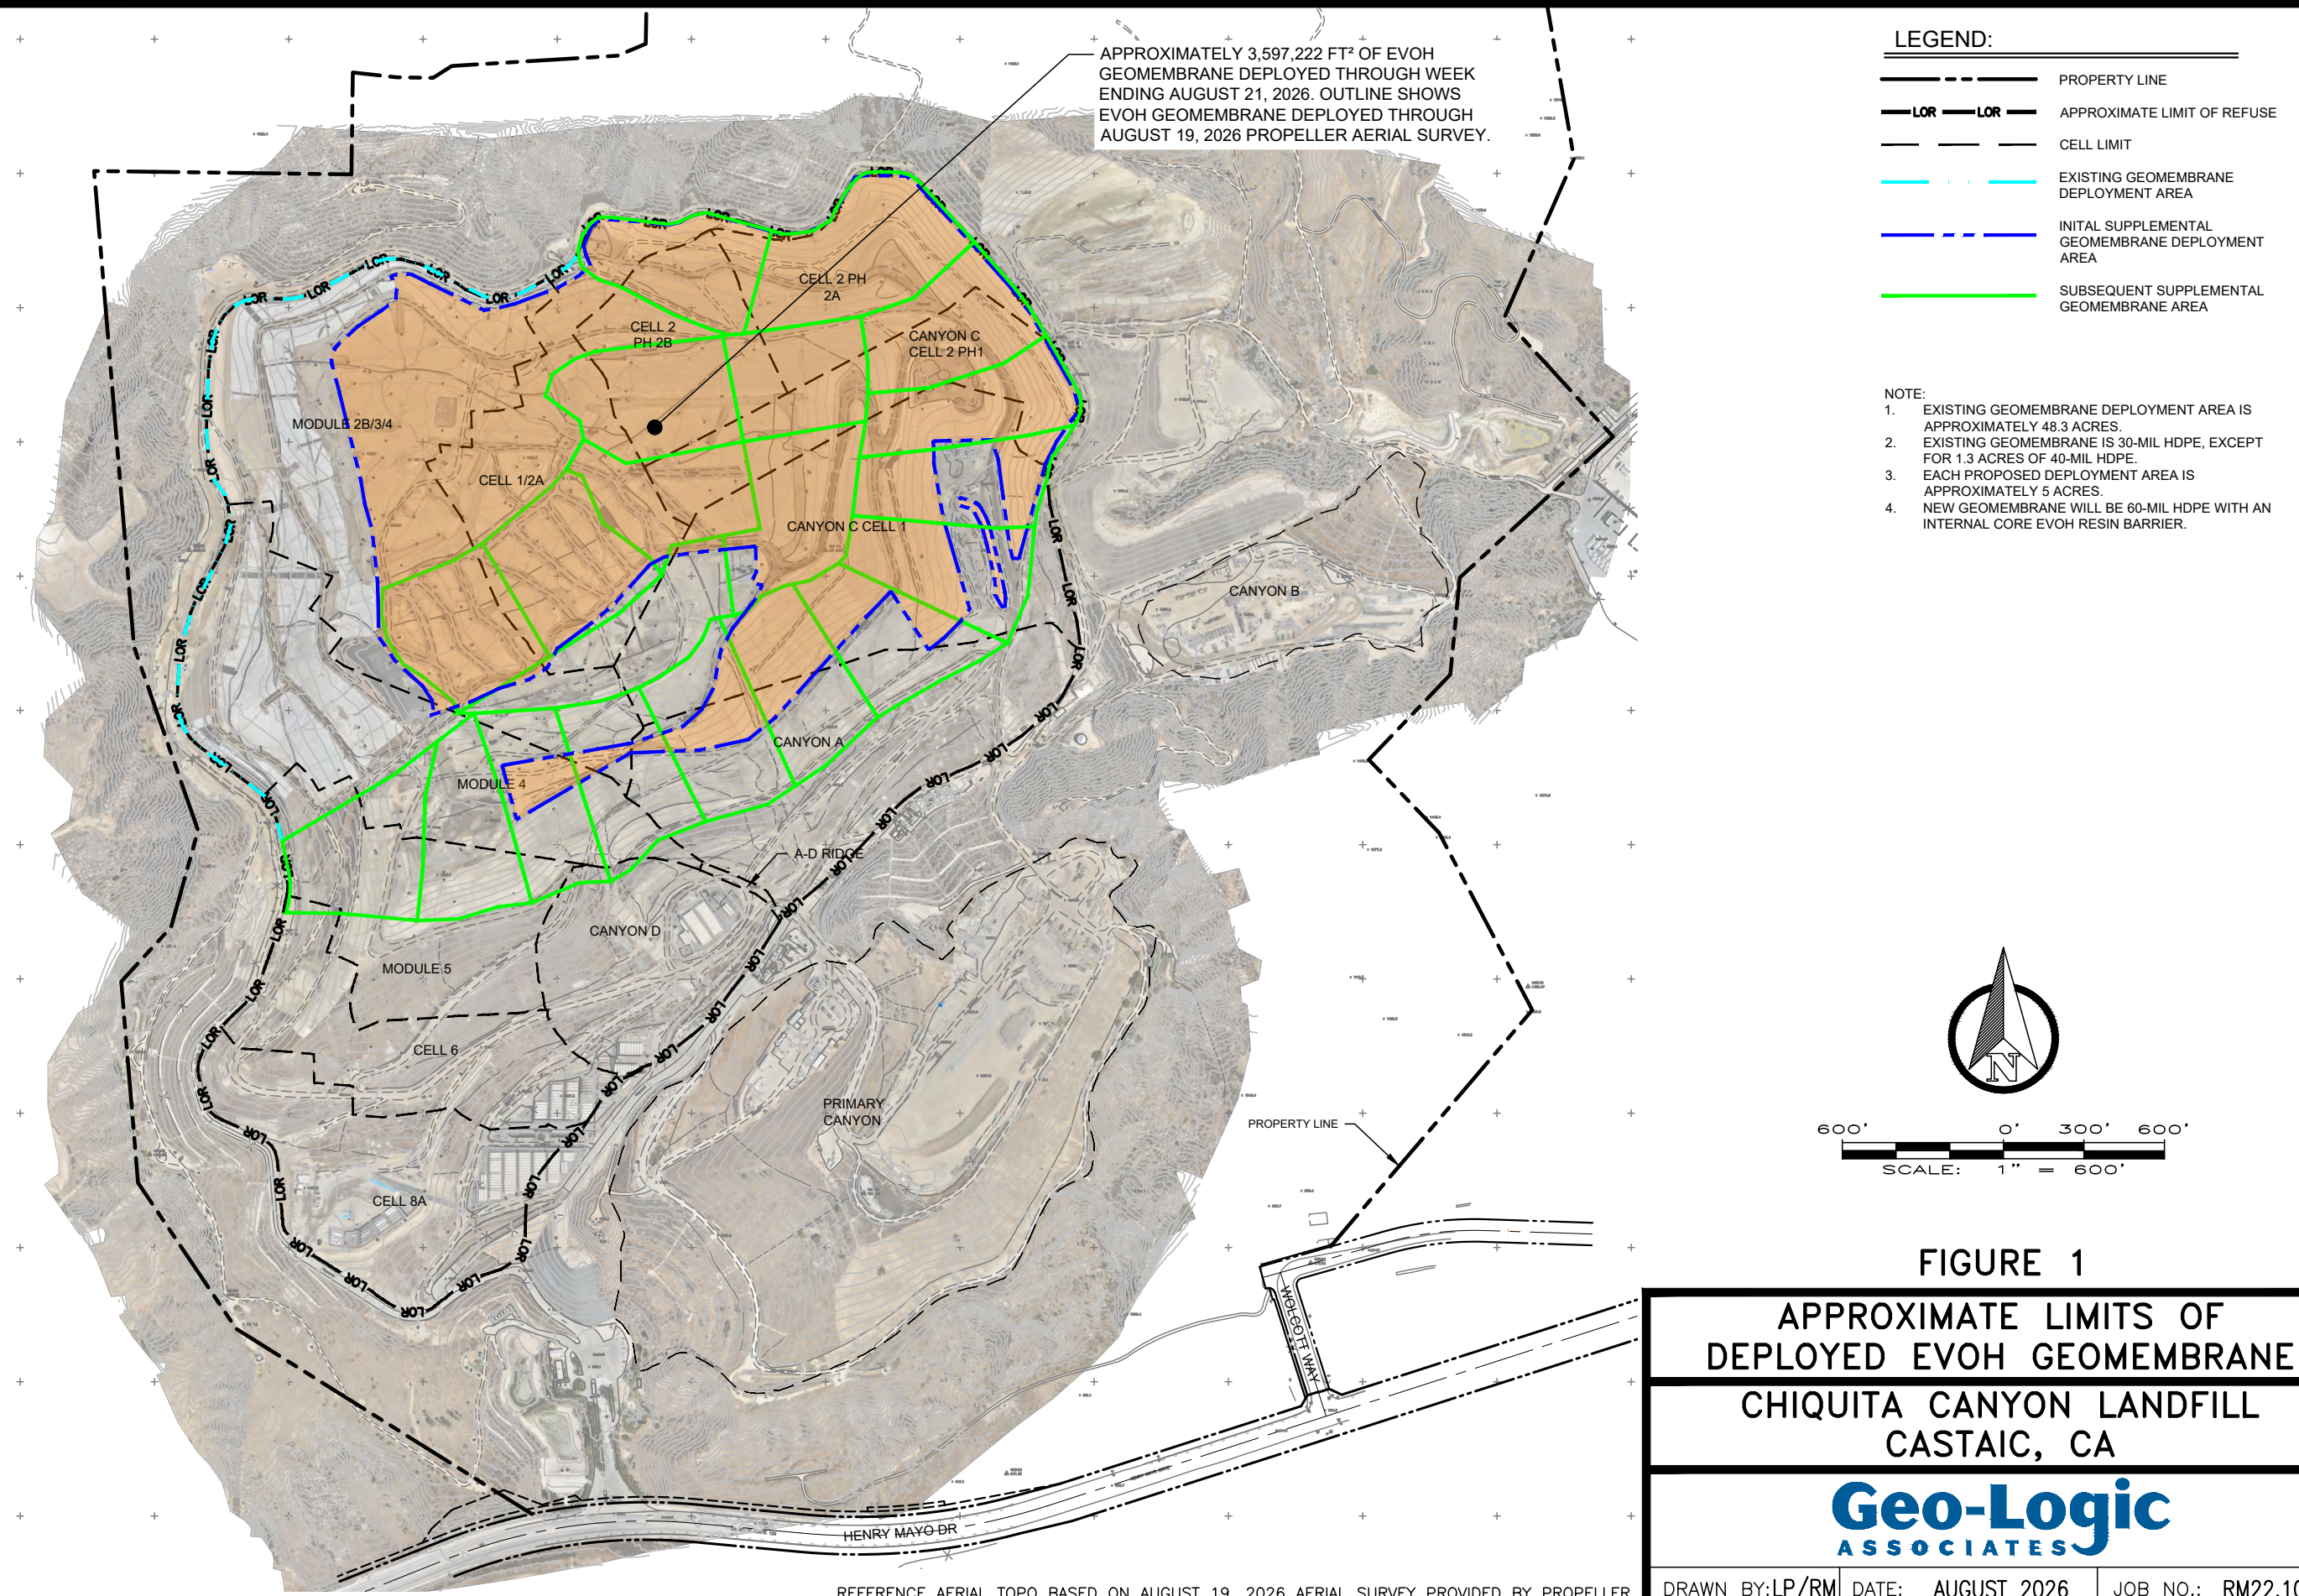

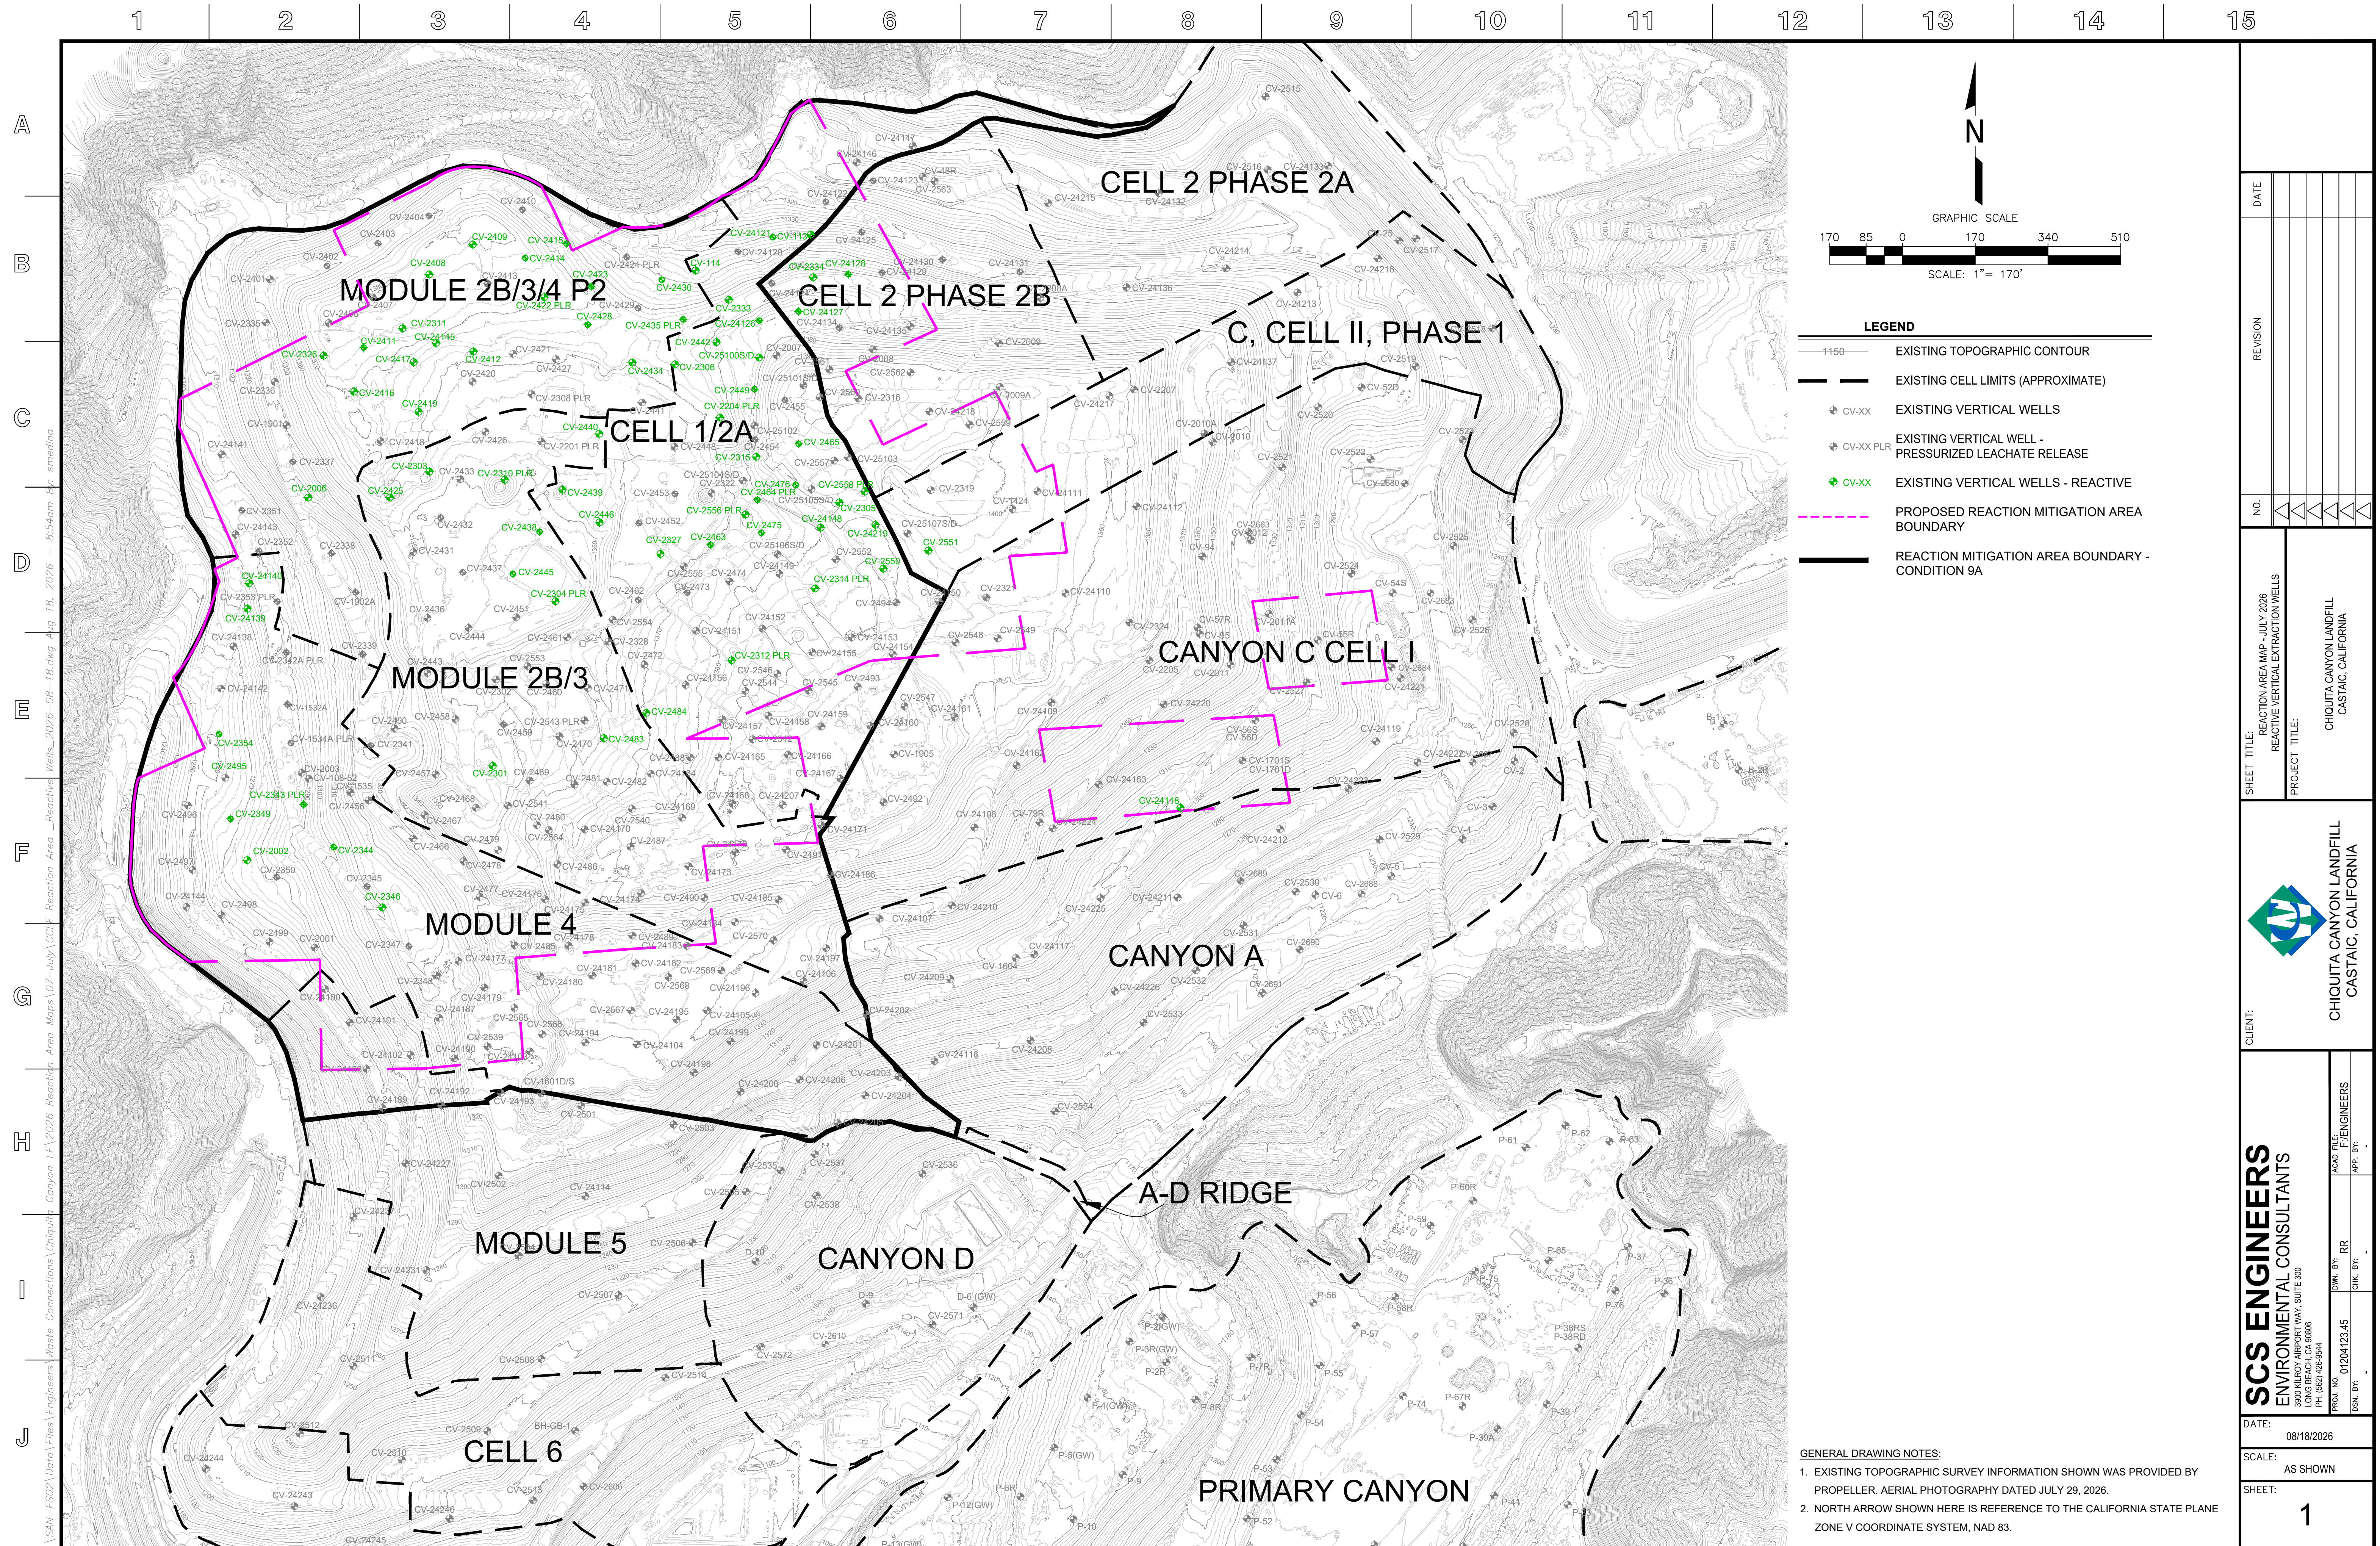

Chiquita Canyon Landfill -Isopach

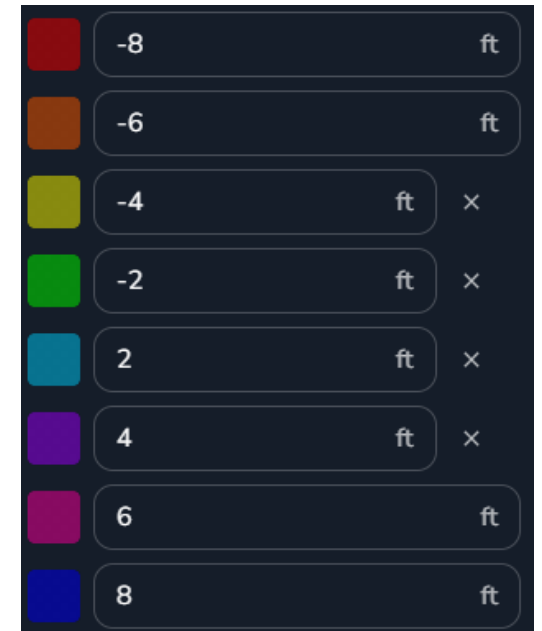

Jul 29, 2026 Survey Image. Jul 1, 2026 vs Jul 29, 2026