
De: Haley, William (Bill) <WCHaley@scsengineers.com>
Enviado: Viernes, 01 de marzo de 2024 19:31 AM
Para: bchen@aqmd.gov; ndickel@aqmd.gov; Christina Ojeda
Cc: Steve Cassulo; nicole.ward@wasteconnections.com; Amanda Froman
Asunto: Caso No. 6177-4 Orden estipulada de reducción – Actualización sobre perforación de pozos
Anexos: 2024 CCLF GCCS Expan Master Plan_Proposed LFG Extraction Well and Temp. Probe Map_2024-03-01.pdf

[REMITENTE EXTERNO: Tenga cuidado con los enlaces/archivos adjuntos]

Todos,

De acuerdo con la Condición 15(c) de la Orden Estipulada, a continuación se muestra el resumen de construcción actualizado para el Proyecto del Plan Maestro de Expansión del GCCS 2024 del Vertedero Chiquita Canyon.

Del 26/02/2024 al 01/03/2024 - Instalación de pozos de extracción vertical de GDV y sondas de temperatura incluidas:

1. CV-2465 (TP-17)
2. CV-2134 (TP-19)
3. TP-1
4. TP-2
5. TP-3
6. TP-6

Total de nuevos pozos completados del 26/02/2024 al 01/03/2024: 2

Total de nuevas sondas de temperatura completadas desde el 26/02/2024 al 01/03/2024: 6

Los pozos y sondas de temperatura programados para perforar durante la semana del 04/03/2024 al 08/03/2024 son los siguientes (sujetos a cambios):

Equipo 1 (continuo): TP-4, TP-18, CV-24125 (TP-20), CV-24130 Plat. 2

(SCS): TP-5, TP-7, CV-24113, CV-24102

Equipo 3 (continuo): CV-2475 (TP-15), CV-2473 (TP-13), TP-14, CV-2484 (TP-11)


Consulte el mapa de sonda de temperatura y pozo de extracción de GDV propuesto y actualizado adjunto.

William C. Haley, PE.*

Director de Proyectos

SCS ENGINEERS

*Con licencia en CO y TX

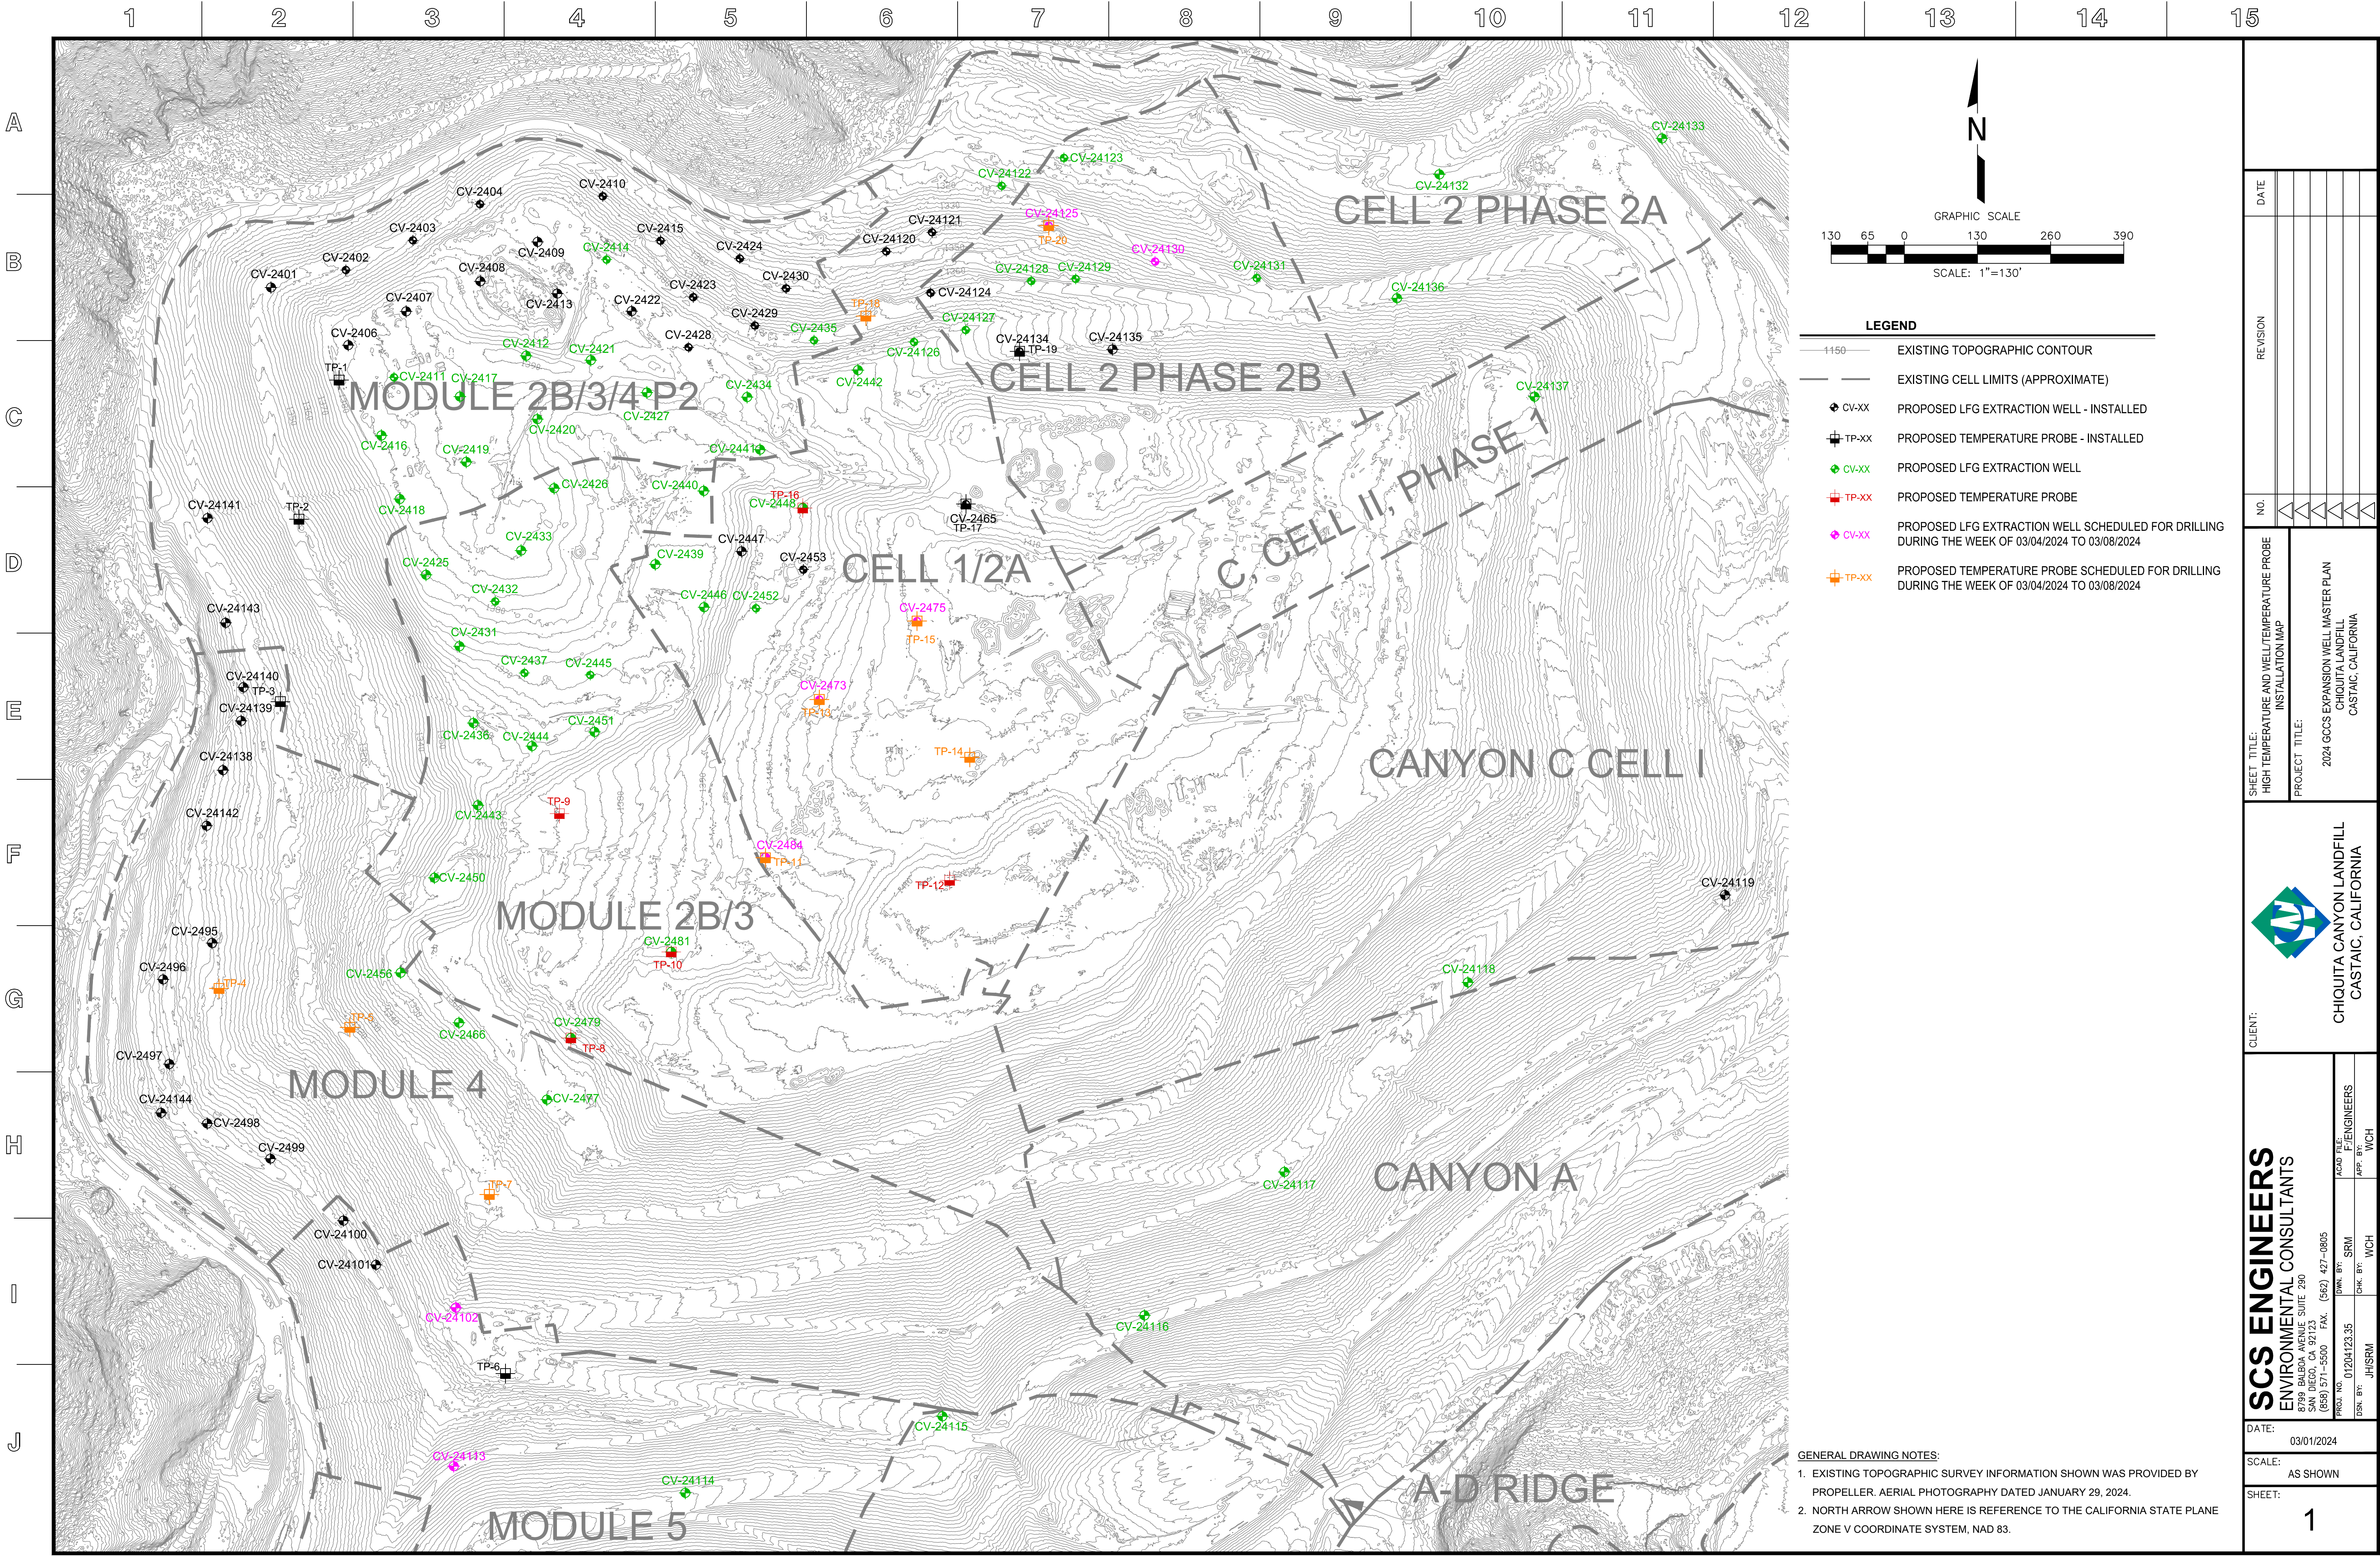

130650130260390

GRAPHIC SCALE

SCALE: 1"=130'

LEGEND

1150

EXISTING TOPOGRAPHIC CONTOUR

EXISTING CELL LIMITS (APPROXIMATE)

CV-XX

PROPOSED LFG EXTRACTION WELL - INSTALLED

TP-XX

PROPOSED TEMPERATURE PROBE - INSTALLED

CV-XX

PROPOSED LFG EXTRACTION WELL

TP-XX

PROPOSED TEMPERATURE PROBE

CV-XX

PROPOSED LFG EXTRACTION WELL SCHEDULED FOR DRILLING DURING THE WEEK OF 03/04/2024 TO 03/08/2024

TP-XX

PROPOSED TEMPERATURE PROBE SCHEDULED FOR DRILLING DURING THE WEEK OF 03/04/2024 TO 03/08/2024

DATE

NO.

REVISION

SHEET TITLE:
HIGH TEMPERATURE AND WELL/TEMPERATURE PROBE
INSTALLATION MAP

PROJECT TITLE:
2024 GCCS EXPANSION WELL MASTER PLAN
CHICUITA LANDFILL
CASTAIC, CALIFORNIA

CLIENT:
 CHICUITA CANYON LANDFILL
CASTAIC, CALIFORNIA

DATE:

03/01/2024

SCALE:

AS SHOWN

SHEET:

1

SCS ENGINEERS

ENVIRONMENTAL CONSULTANTS


PROJ. NO. 01204123.35


CHK. BY: WCH

DATE: 03/01/2024

SCALE: AS SHOWN

SHEET: 1

F:\Engineers\Waste Connections\Chiquita Canyon LF\2023 Chiquita LF GCCS Design Svcs\2023 CCLF GCCS Expan Master Plan_Field CQA\01-Boring Logs\2024 CCLF GCCS Expan Master Plan_High Temp and Well Installation Map_2024-02-26.dwg Mar 01, 2024 - 2:01pm By: 5160srm