
De: Haley, William (Bill) <WCHaley@scsengineers.com>
Enviado: Viernes, 08 de marzo de 2024 20:03 AM
Para: bchen@aqmd.gov; ndickel@aqmd.gov; Christina Ojeda
Cc: Nicole Ward; Steve Cassulo; Amanda Froman
Asunto: Caso No. 6177-4 Orden estipulada de reducción – Actualización sobre perforación de pozos
Anexos: 2024 CCLF GCCS Expan Master Plan_Proposed LFG Extraction Well and Temp Probe Map_2024-03-08.pdf

[REMITENTE EXTERNO: Tenga cuidado con los enlaces/archivos adjuntos]

Todos,

De acuerdo con la Condición 15(c) de la Orden Estipulada, a continuación se muestra el resumen de construcción actualizado para el Proyecto del Plan Maestro de Expansión del GCCS 2024 del Vertedero Chiquita Canyon.

Las operaciones de perforación se pospusieron del 06/03/2024 al 08/03/2024 debido a las condiciones climáticas adversas causadas por la lluvia y las condiciones húmedas del sitio que impidieron el uso de equipo pesado.

Del 04/03/2024 al 08/03/2024 - Instalación de pozos verticales de extracción de GDV incluido:

1. CV-24136
2. CV-24118

Total de nuevos pozos completados del 04/03/2024 al 08/03/2024: 2

Los pozos y sondas de temperatura programados para perforar durante la semana del 11/03/2024 al 15/03/2024 son los siguientes (sujetos a cambios):


Equipo 1 (continuo): TP-4, CV-2481 (TP-10), TP-14, TP-18 Plat 2
(SCS): TP-5, TP-7, CV-2484 (TP-11), TP-12
Equipo 3 (continuo): CV-2475 (TP-15), CV-2473 (TP-13), CV-2479 (TP-8), CV-2477

Consulte el mapa de sonda de temperatura y pozo de extracción de GDV propuesto y actualizado adjunto.

William C. Haley, PE.*
Director de Proyectos



*Con licencia en CO y TX

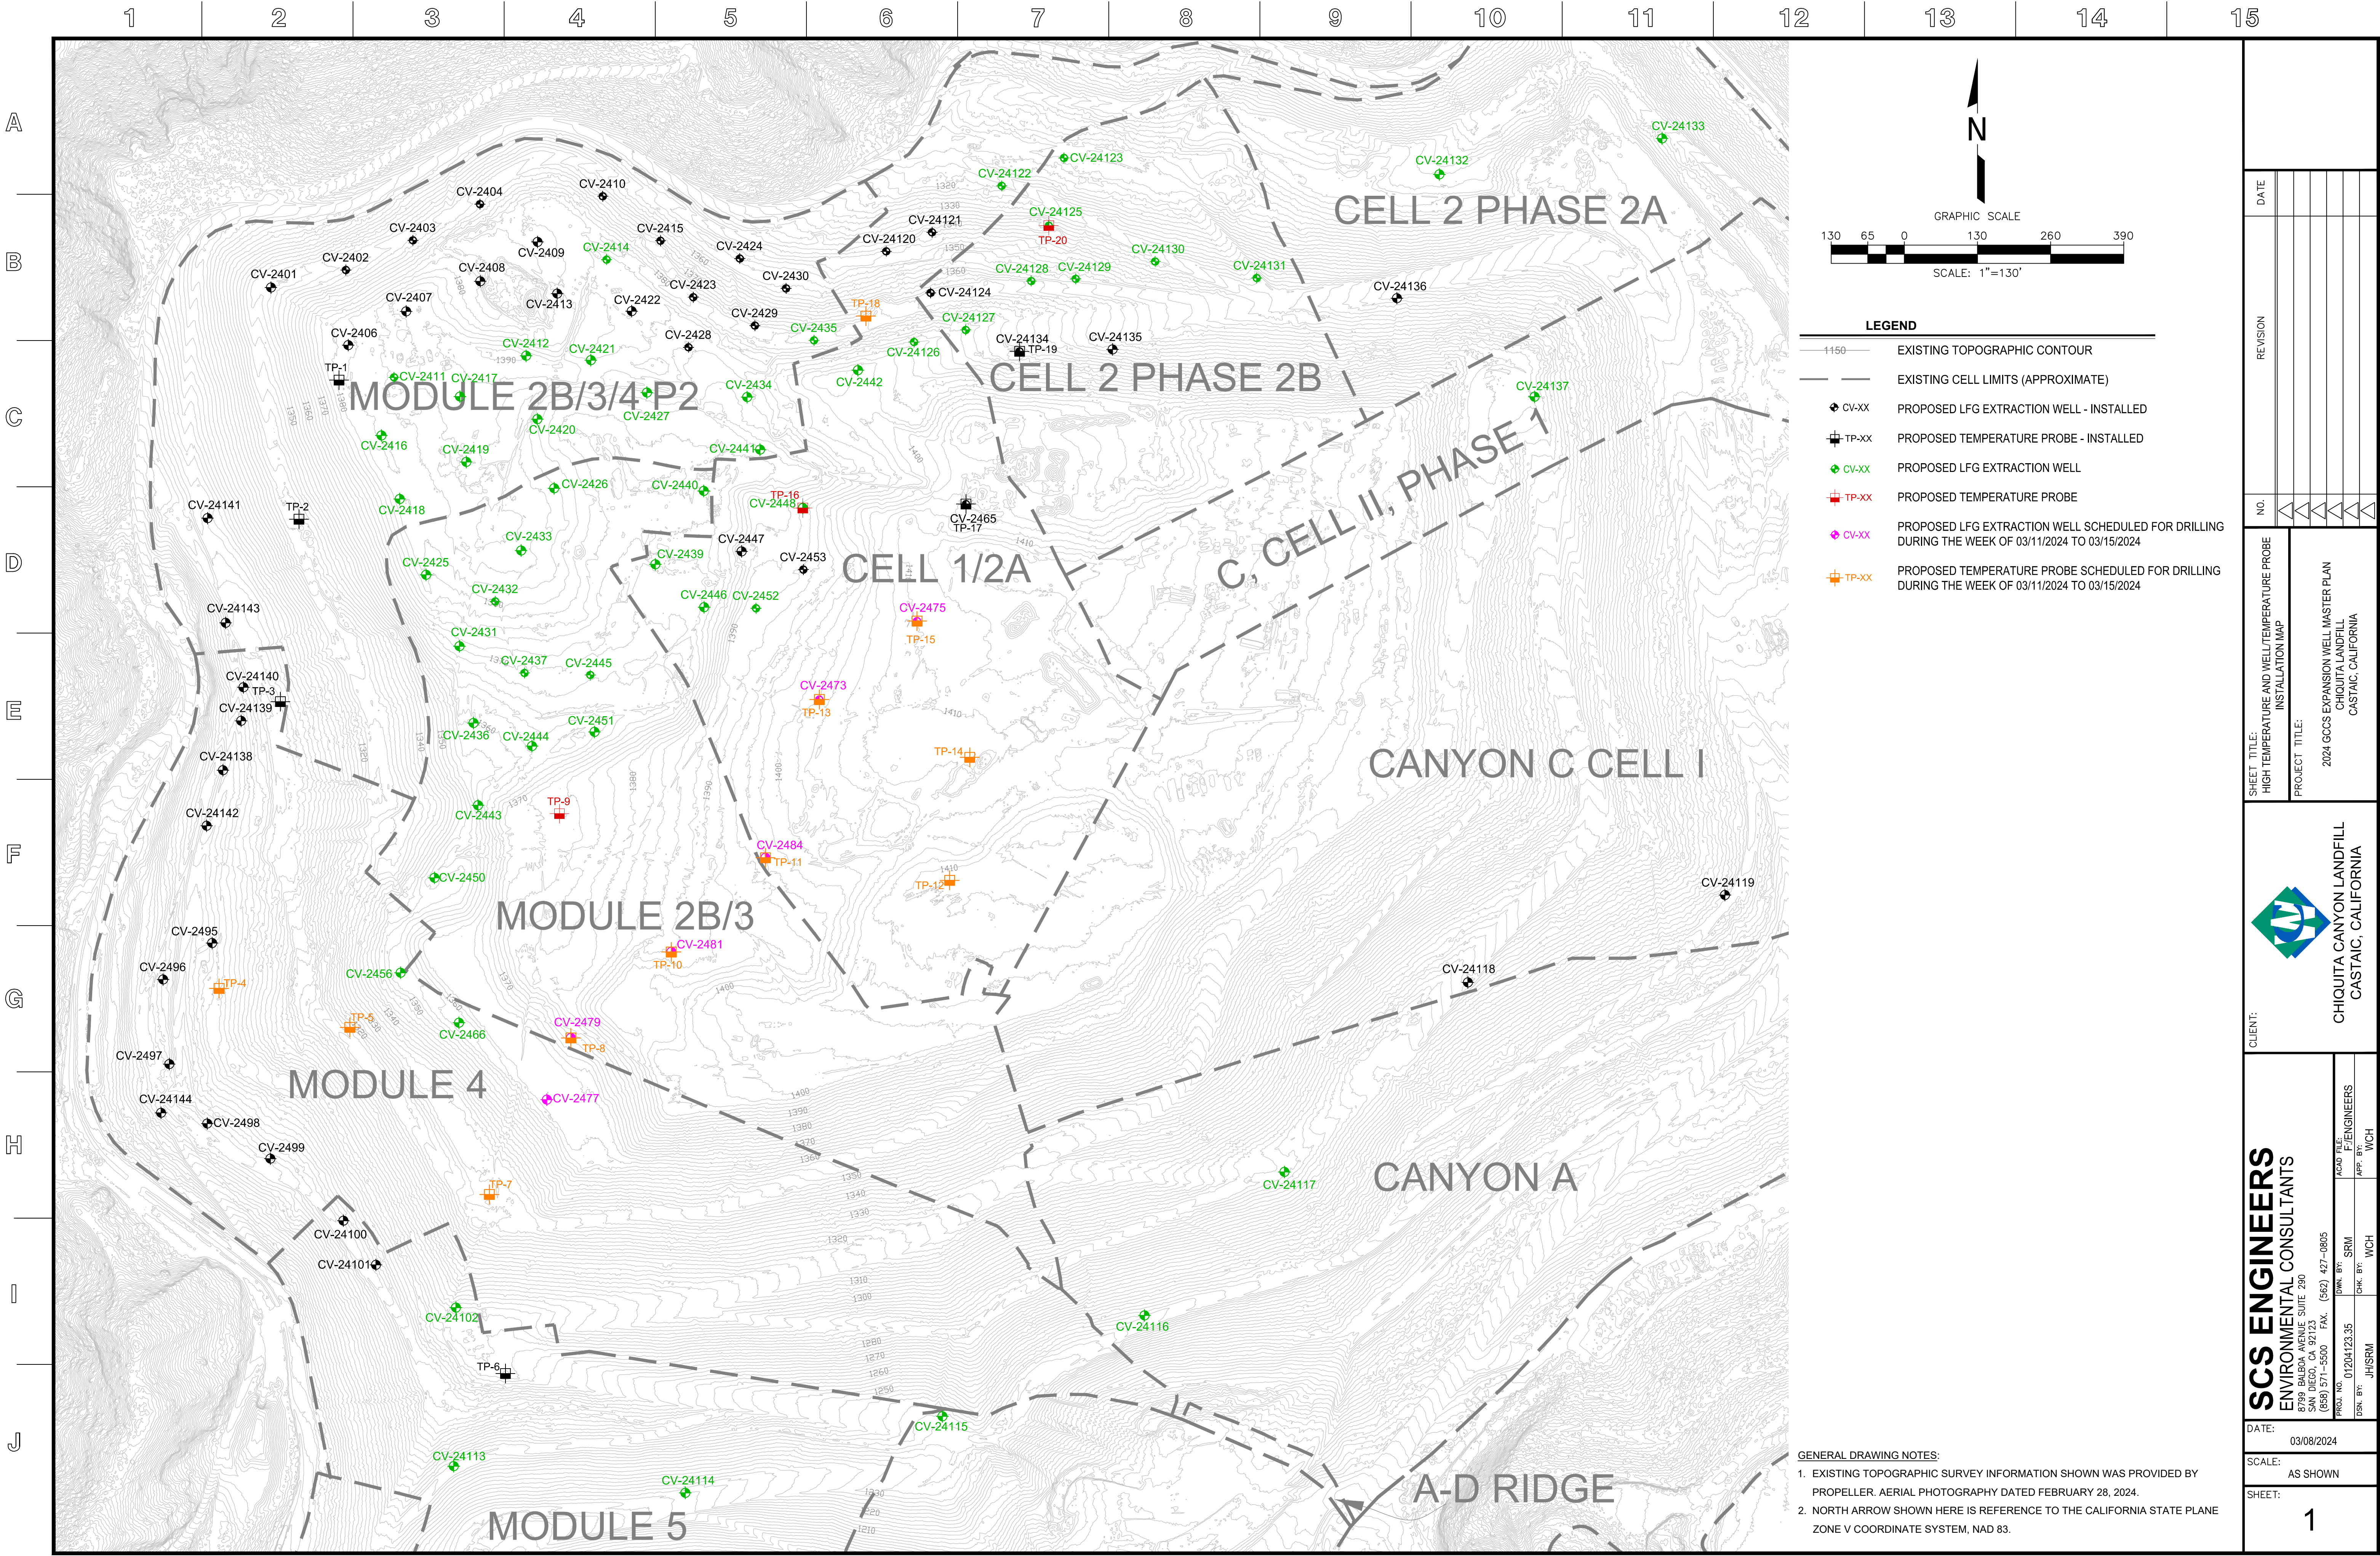

GENERAL DRAWING NOTES:

1. EXISTING TOPOGRAPHIC SURVEY INFORMATION SHOWN WAS PROVIDED BY PROPELLER. AERIAL PHOTOGRAPHY DATED FEBRUARY 28, 2024.

2. NORTH ARROW SHOWN HERE IS REFERENCE TO THE CALIFORNIA STATE PLANE ZONE V COORDINATE SYSTEM, NAD 83.

DATE						
REVISION						
NO.						
SHEET TITLE: HIGH TEMPERATURE AND WELL/TEMPERATURE PROBE INSTALLATION MAP		PROJECT TITLE: 2024 GCCS EXPANSION WELL MASTER PLAN CHICUITA LANDFILL CASTAIC, CALIFORNIA				
 CHICUITA CANYON LANDFILL CASTAIC, CALIFORNIA						
DATE:		03/08/2024				
SCALE:		AS SHOWN				
SHEET:		1				

SCS ENGINEERS

ENVIRONMENTAL CONSULTANTS

1750 BALBOA AVENUE, SUITE 250
SAN DIEGO, CA 92123
(619) 571-5500 FAX: (619) 427-0805

PROJ. NO:

01204123.35

APP. BY:

JH/BRM

CHK. BY:

WCH

ACAD. FILE:

F:\ENGINEERS

APP. BY:

WCH